



PRZEKROJE NORMALNE a - c SKALA 1:50


~~PRZEKRÓJ a - a,~~

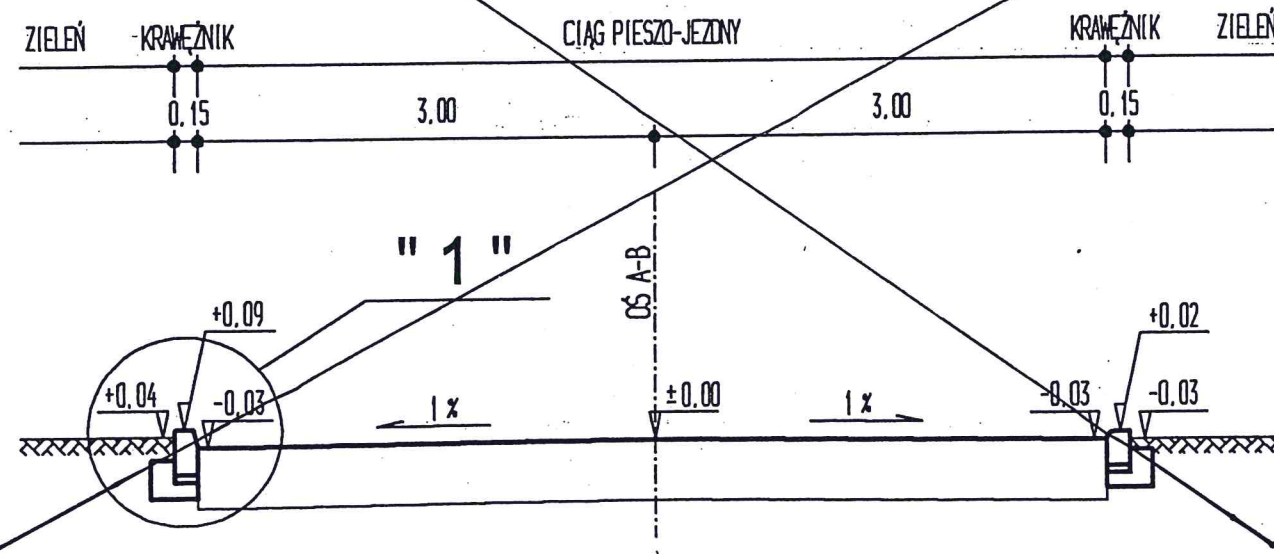

PRZEKRÓJ c - c,

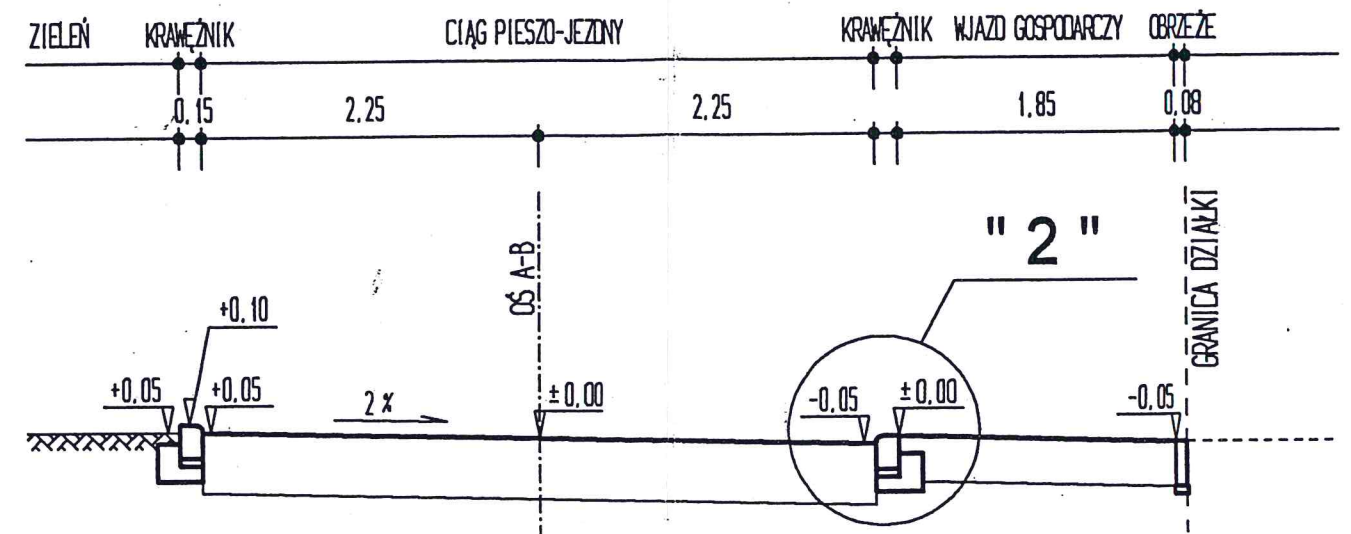

~~PRZEKRÓJ b - b,~~

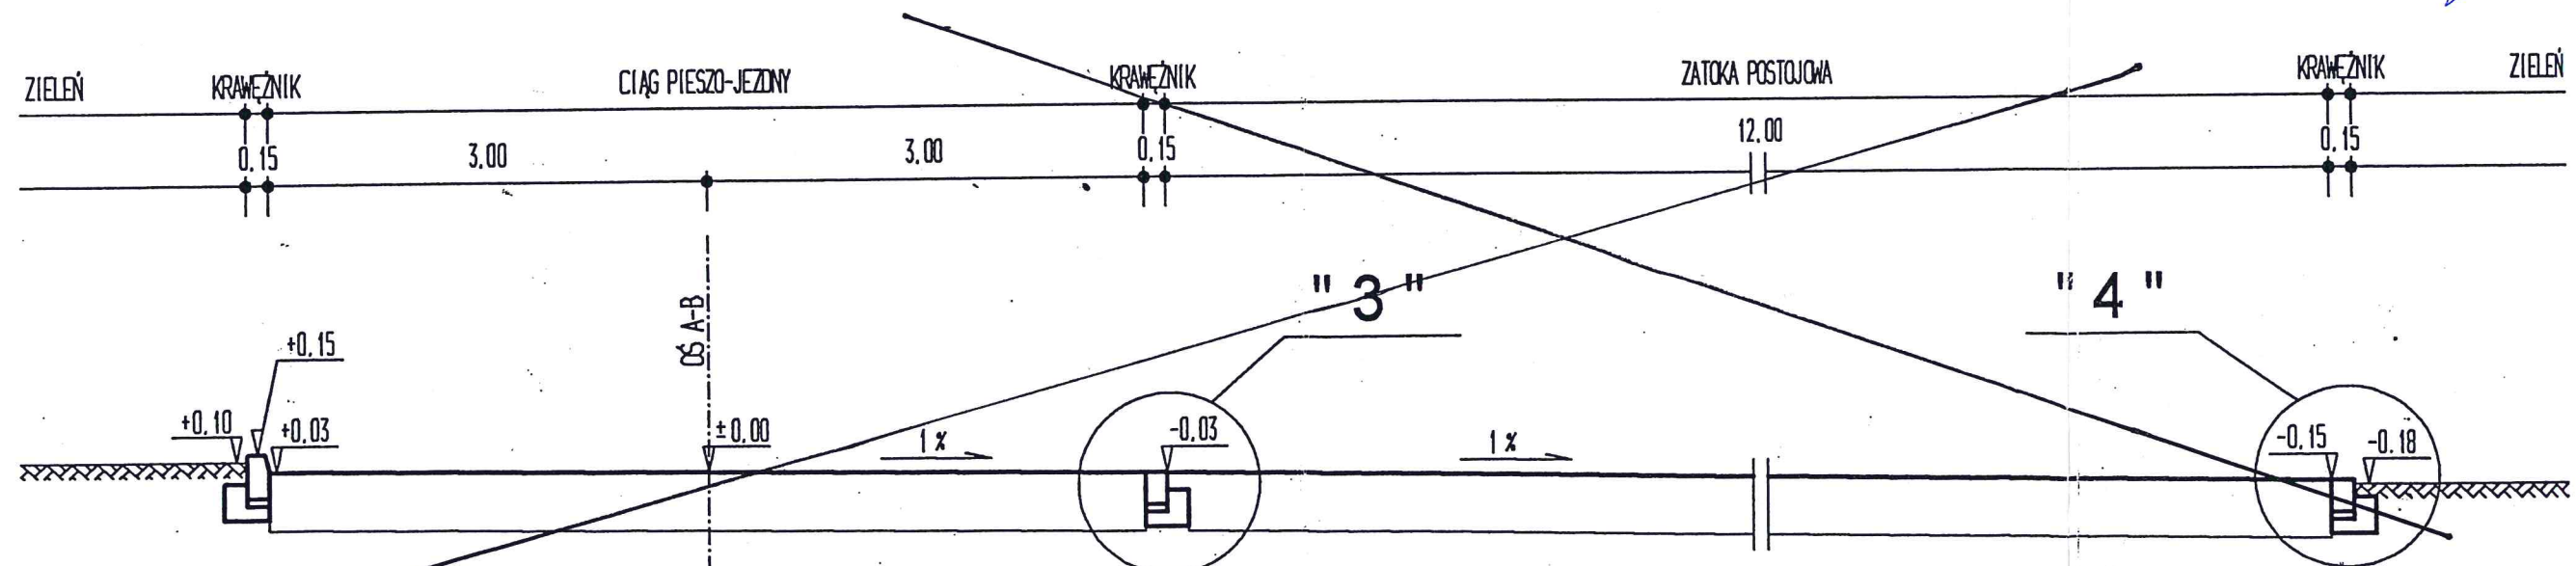


Za zgodność z oryginałem

data 06.08.15 podpis ZBIGNIEW LUBOŃSKI


PUH „ADAMPOL” Pracownia Projektowa ul. Mieszka I 39/43 66-400 Gorzów Wielkopolski		Projekt Budowlany Branża Drogową	
OBIEKT: Przebudowa drogi gminnej w m. Rychnów		Rys. nr 4	Skala 1:50
Nazwa rysunku: Przekroje normalne a - c			
Adres budowy: Gmina Barlinek m. Rychnów		Data: 22.10.2009.	
Inwestor: Gmina Barlinek		Nr Umowy RI.IV.7041-2/09	
Wykonawcy robót: Podpis		Uprawnienia	
Projektant: Zbigniew Luboński		3/84/Gw specj. konstr. inż. w zakr. dróg	
Sprawdził: mgr inż. Antoni Przybylski		20/78/Gw specj. konstr. inż. w zakr. dróg	

PRZEKROJE NORMALNE d - f SKALA 1:50


PRZEKRÓJ d - d,

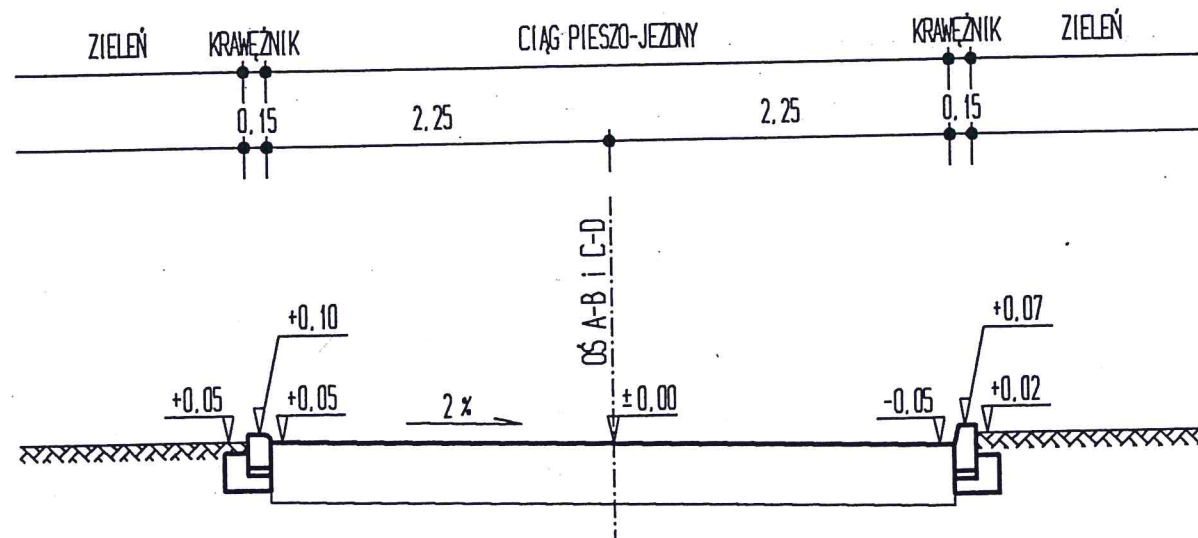

PRZEKRÓJ e - e,

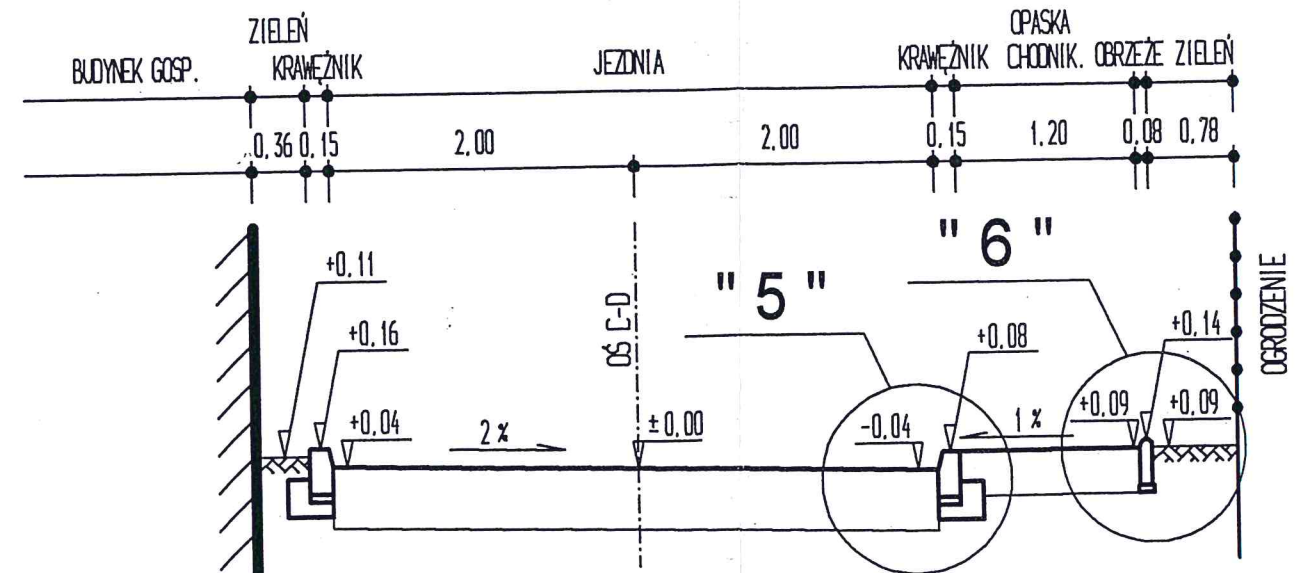

PRZEKRÓJ f - f,

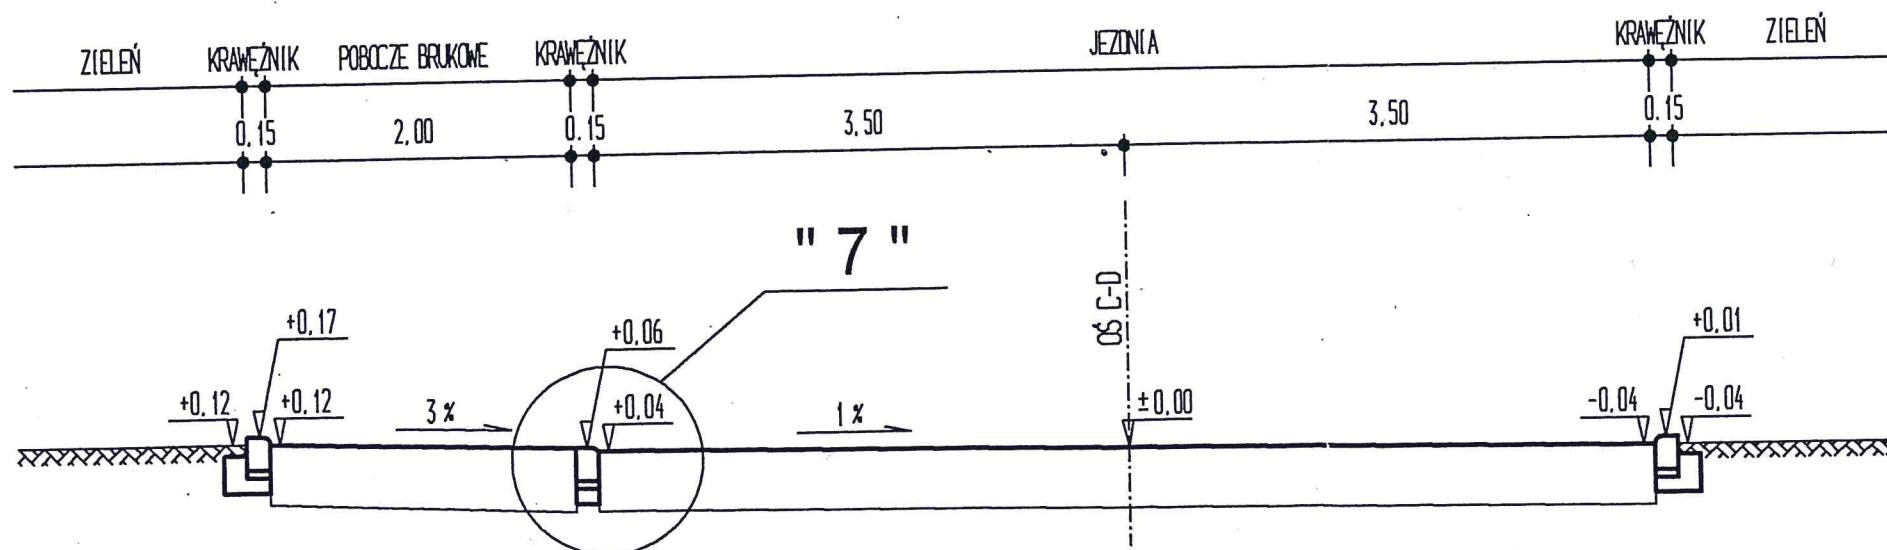


Za zgodność z oryginałem
data 06.08.15 podpis
ZBIGNIEW LUBOŃSKI


PUH „ADAMPOL” Pracownia Projektowa ul. Mieszka I 39/43 66-400 Gorzów Wielkopolski		Projekt Budowlany Branża Drogową	
OBIEKT: Przebudowa drogi gminnej w m. Rychnów		Rys. nr 5	Skala 1:50
Nazwa rysunku: Przekroje normalne d - f			
Adres budowy: Gmina Barlinek m. Rychnów		Data: 28.10.2009.	
Inwestor: Gmina Barlinek		Nr Umowy RI.IV.7041-2/09	
Wykonawcy opracowania:		Podpis	
Projektant: Zbigniew Luboński		Uprawnienia	
Sprawdził: mgr inż. Antoni Przybylski		3/84/Gw specj. konstr. inż. w zakr. dróg	
		20/78/Gw specj. konstr. inż. w zakr. dróg	

PRZEKROJE KONSTRUKCYJNE 1 - 4 SKALA 1:10

~~SZCZEGÓŁ NR "1"~~

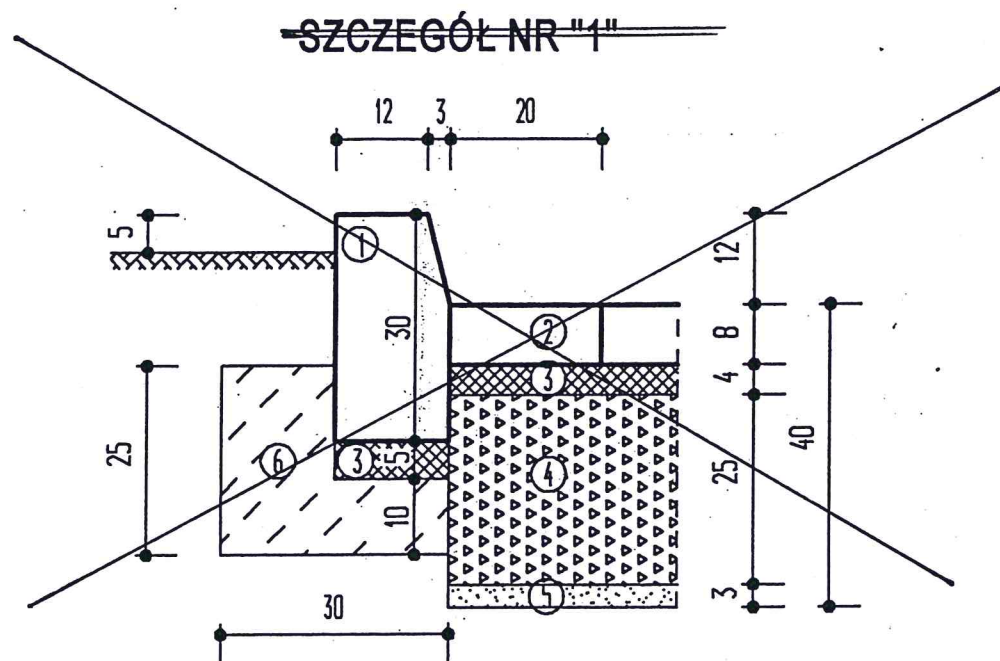


SZCZEGÓŁ NR "2"

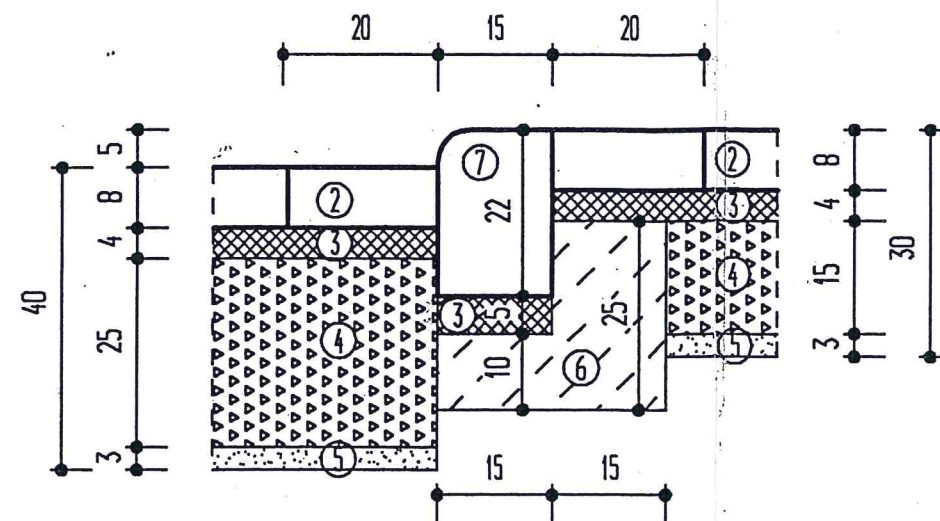


Za zgodność z oryginałem

data 06.08.15 podpis
ZBIGNIEW LUBOŃSKI

~~SZCZEGÓŁ NR "3"~~

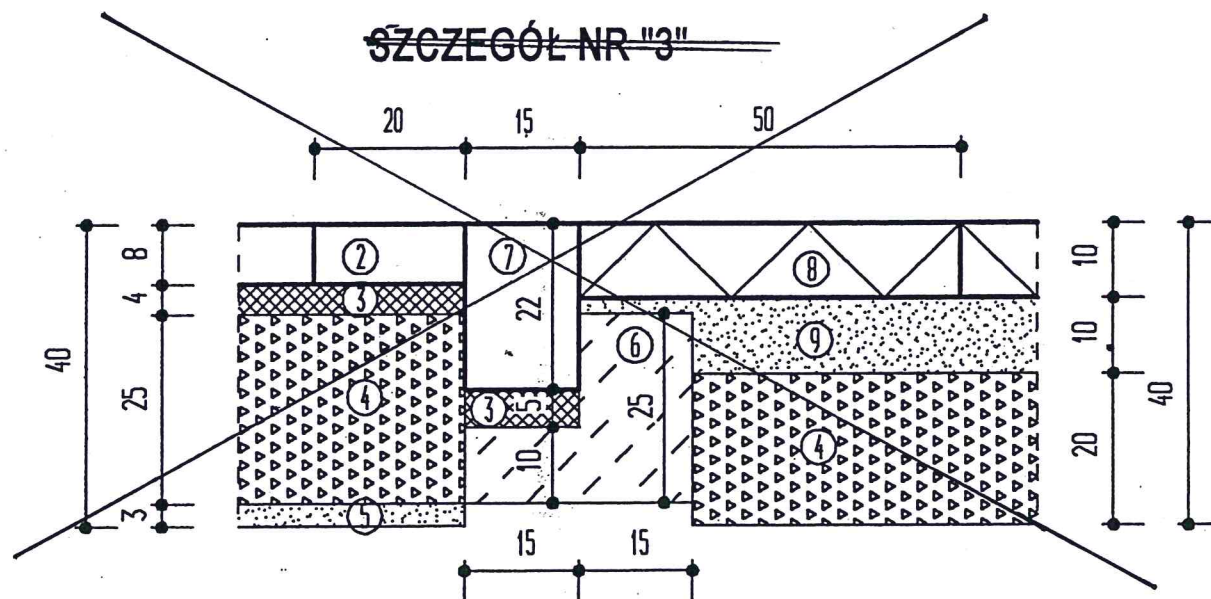


~~SZCZEGÓŁ NR "4"~~

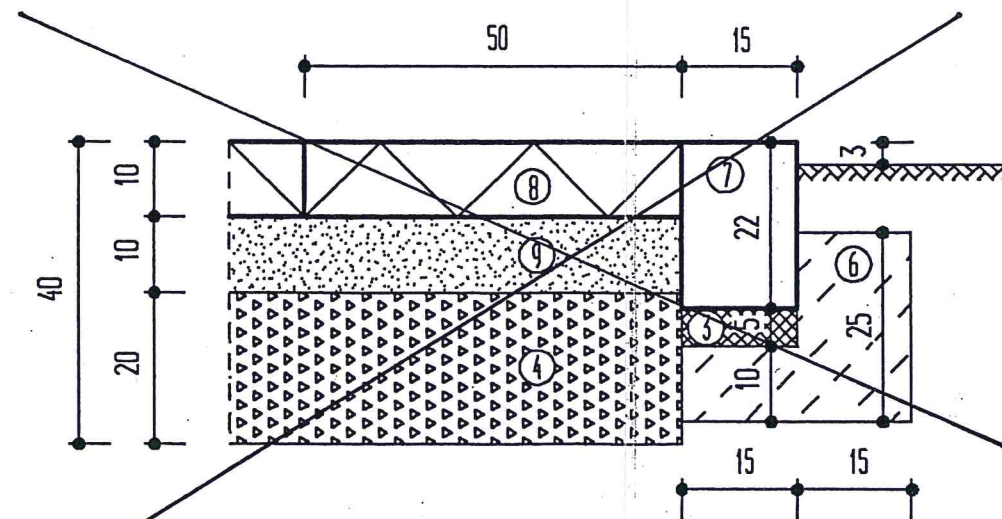

PUH „ADAMPOL” Pracownia Projektowa ul. Mieszka 1 39/43 66-400 Gorzów Wielkopolski		Projekt Budowlany Branża Drogowa	
OBIEKT: Przebudowa drogi gminnej w m. Rychnów		Rys. nr 6	Skala 1:10
Nazwa rysunku: Przekroje konstrukcyjne 1 - 4			
Adres budowy: Gmina Barlinek m. Rychnów		Data: 22.10.2009.	
Inwestor: Gmina Barlinek		Nr Umowy RI.IV.7041-2/09	
Wykonawcy opracowania:		Uprawnienia	
Projektant:	Zbigniew Luboński	3/84/Gw specj. konstr. inż. w zakr. dróg	
Sprawdził:	mgr inż. Antoni Przybylski	20/78/Gw specj. konstr. inż. w zakr. dróg	

PRZEKROJE KONSTRUKCYJNE 5 - 7 SKALA 1:10


SZCZEGÓŁ NR "5"

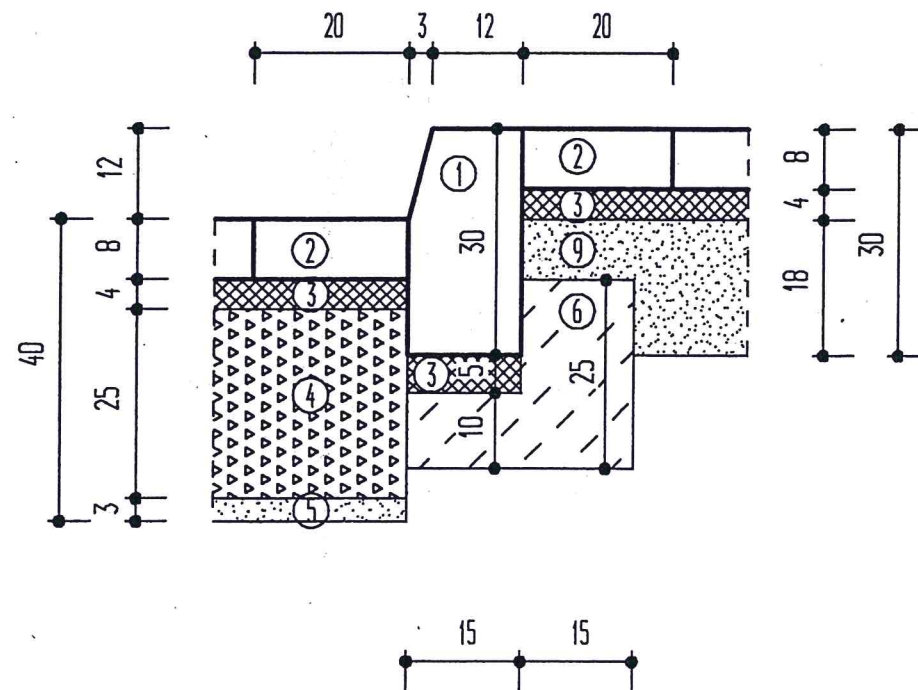


OZNACZENIA

1. KRAWĘŻNIK BETONOWY 30x15cm
2. KOSTKA BETONOWA GR. 8cm
3. PODSYPKA CEMENTOWO-PIĄSKOWA
4. PODBUDOWA Z TŁUCZNIĄ KAMIENNEGO
5. PODSYPKA PIĄSKOWA
6. ŁAWA BETONOWA B-10 MPa
7. KRAWĘŻNIK BETONOWY 22x15cm
8. PŁYTA BETONOWA AŻUROWA GR. 10cm
9. WARSTWA ODSĄCAJĄCA Z PIASKU ŚREDNIOZIARNISTEGO
10. OBRZEŻE BETONOWE 30x8cm
11. BRUKOWIEC Z KAMIENIA OBROBIONEGO 16-18cm

SZCZEGÓŁ NR "6"

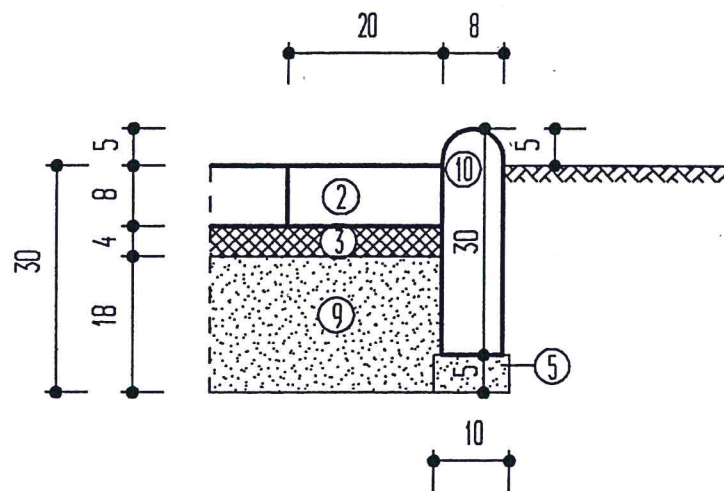

SZCZEGÓŁ NR "7"

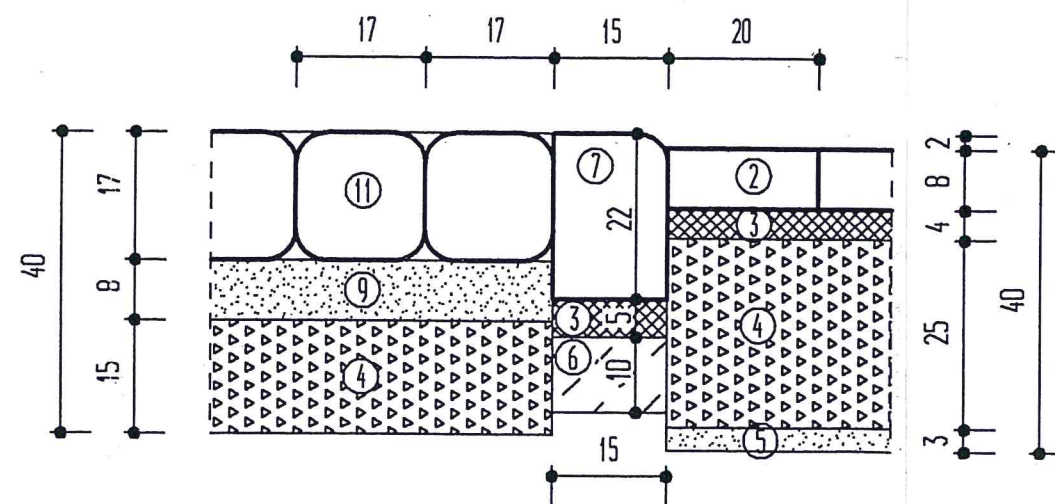

Za zgodność z oryginałem

data 06.08.15 podpis
ZBIGNIEW LUBOŃSKI

PUH „ADAMPOL” Pracownia Projektowa ul. Mieszka I 39/43 66-400 Gorzów Wielkopolski		Projekt Budowlany Branża Drogowa	
OBIEKT: Przebudowa drogi gminnej w m. Rychnów		Rys. nr 7	Skala 1:10
Nazwa rysunku: Przekroje konstrukcyjne 5 - 7			
Adres budowy: Gmina Barlinek m. Rychnów		Data: 22.10.2009.	
Inwestor: Gmina Barlinek		Nr Umowy RI.IV.7041-2/09	
Wykonawcy opracowania:		Uprawnienia	
Projektant: Zbigniew Luboński	Podpis	3/84/Gw specj. konstr. inż. w zakr. dróg	
Sprawdził: mgr inż. Antoni Przybylski		20/78/Gw specj. konstr. inż. w zakr. dróg	