

id. Zgłoszenia GKN.6640.10.2018
Województwo: zachodniopomorskie
Powiat: myśliborski
Jednostka ewidencyjna: 321001_4, Barlinek-miasto
Obwód ewidencyjny: 321001_4.0001, Barlinek
obiekt: dz.nr 729/1 róg ul. Stanisława Moniuszki - Fryderyka Chopina

ZAKŁAD USŁUG
GEODEZYJNO-KARTOGRAFICZNYCH
Henryk Kądziołka
ul. Grodzka 10 74-320 Barlinek
Tel/fax (0-95) 746-40-80
tel.kom. 0-601-953-256
NIP 597-106-33-07

MAPA DO CELÓW PROJEKTOWYCH SKALA 1:500

Układ współrzędnych płaskich 65 strefa 3
Poziom odniesienia "Kronsztadt"
Mapa przedstawia granice działek wg. stanu ujawnionego w ewidencji gruntów na dzień 10.01.2018r
Seksje mapy zasadniczej 3514.21.2323
Zakres aktualizacji mapy do celów projektowych : -----
Nie wyklucza się istnienia w terenie innych urządzeń nie wykazanych na tej mapie,
których nie zgłoszono do inwentaryzacji powykonawczej.
Badania Ksiąg Wieczystych nie wykonywano - & 80 pkt.5 Rozp. z dnia 9 listopada 2011 r. poz. 1572
W zakresie opracowania mapy do celów projektowych obowiązują ustalenia planu
miejscowego zagospodarowania terenu - tereny o symbolu:
6-MW/U, 1-UO, 9-KD-D, 10-KD-D, 22-KD-W



W zakresie opracowania występują projekty uzgodnione w ZUDP, PNK
proj. k

Aktualność mapy do celów
projektowych na dzień: 10.01.2018r
Opracował: Henryk Kądziołka
Uprawnienia nr 9973 Zakres 1 i 2

LEGENDA:

- PROJEKTOWANE URZĄDZENIE FITNES „WIOŚLARZ PODWÓJNY NA PYLONIE” ①
- PROJEKTOWANE URZĄDZENIE FITNES „NARCIARZ PODWÓJNY NA PYLONIE” ②
- PROJEKTOWANE URZĄDZENIE FITNES „ROWER PODWÓJNY NA PYLONIE” ③
- PROJEKTOWANE URZĄDZENIE FITNES „PORĘCZE PODWÓJNE NA PYLONIE” ④
- PROJEKTOWANE URZĄDZENIE FITNES „PAJACYK PODWÓJNY NA PYLONIE” ⑤
- PROJEKTOWANE URZĄDZENIE WIELOFUNKCYJNE ⑥
- PROJEKTOWANA METALOWA TABLICA INFORMACYJNA ⑦
- ~~PROJEKTOWANE ŁAWKI METALOWE Z OPARCIEM ⑧~~
- PROJEKTOWANY METALOWY KOSZ NA ŚMIECIE Z DASZKIEM I WKŁADEM ⑨

- PROJEKTOWANE GRANICE STREF BEZPIECZEŃSTWA
- PROJEKTOWANE OBRZEŻA BETONOWE
- PROJEKTOWANA NAWIERZCHNIA PIASKOWA
- GRANICE OPRACOWANIA
- GRANICE DZIAŁKI

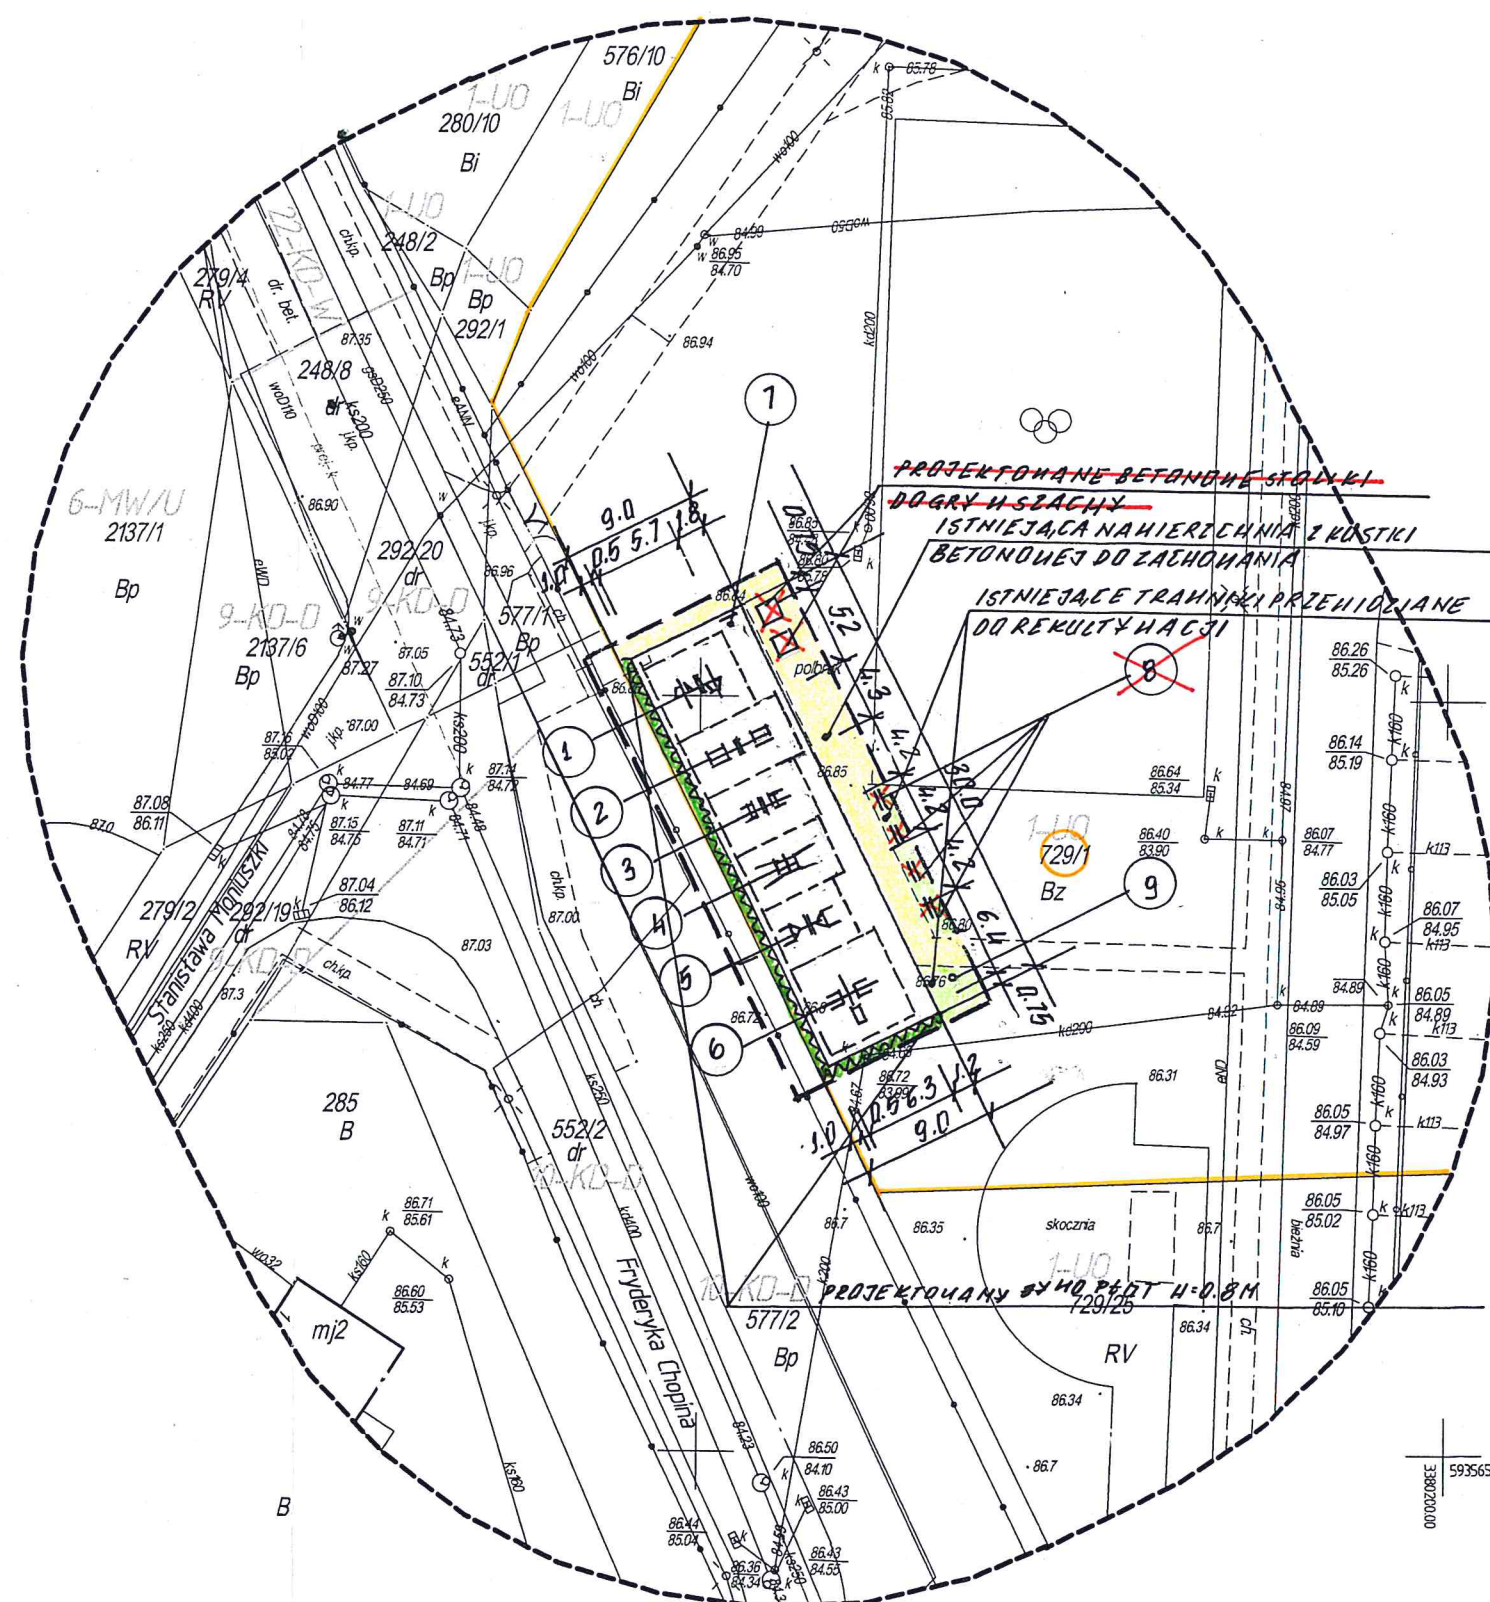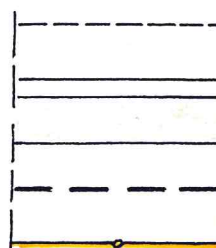

TEMAT	BUDOWA SIŁOWNI ZEWNĘTRZNEJ DZIAŁKA NR 729/1 OBR. I MIASTA BARLINEK		
NAZWA RYSUNKU	PROJEKT ZAGOSPODAROWANIA TERENU		
INWESTOR	GMINA BARLINEK		
PROJEKTOWAŁ	mgr inż. KRASOWSKI WITOLD		
UPRAWNIENIA KONSTRUKCYJNO - BUDOWLANE W ZAKRESIE PEŁNYM BEZ OGRANICZEŃ NR 11/84/GW			
BRANŻA	SKALA	DATA	NR RYS.
ARCHITEKTURA	1:500	2018	Z - 1