


ZAGOSPODAROWANIE DZIAŁKI

NR 118/3 OBR. ŁUBIANKA
UZUPEŁNIENIE WNIOSKU Z 08.2017 R.

MAPA DO CELÓW PROJEKTOWYCH
SKALA 1:500

ZAKŁAD USŁUG
GEODEZYJNO-KARTOGRAFICZNYCH
Henryk Kadziolka
ul. Grodzka 10 74-320 Barlinek
Tel/fax (0-95) 746-40-80
tel.kom. 0-601-953-256
NIP 597-106-33-07

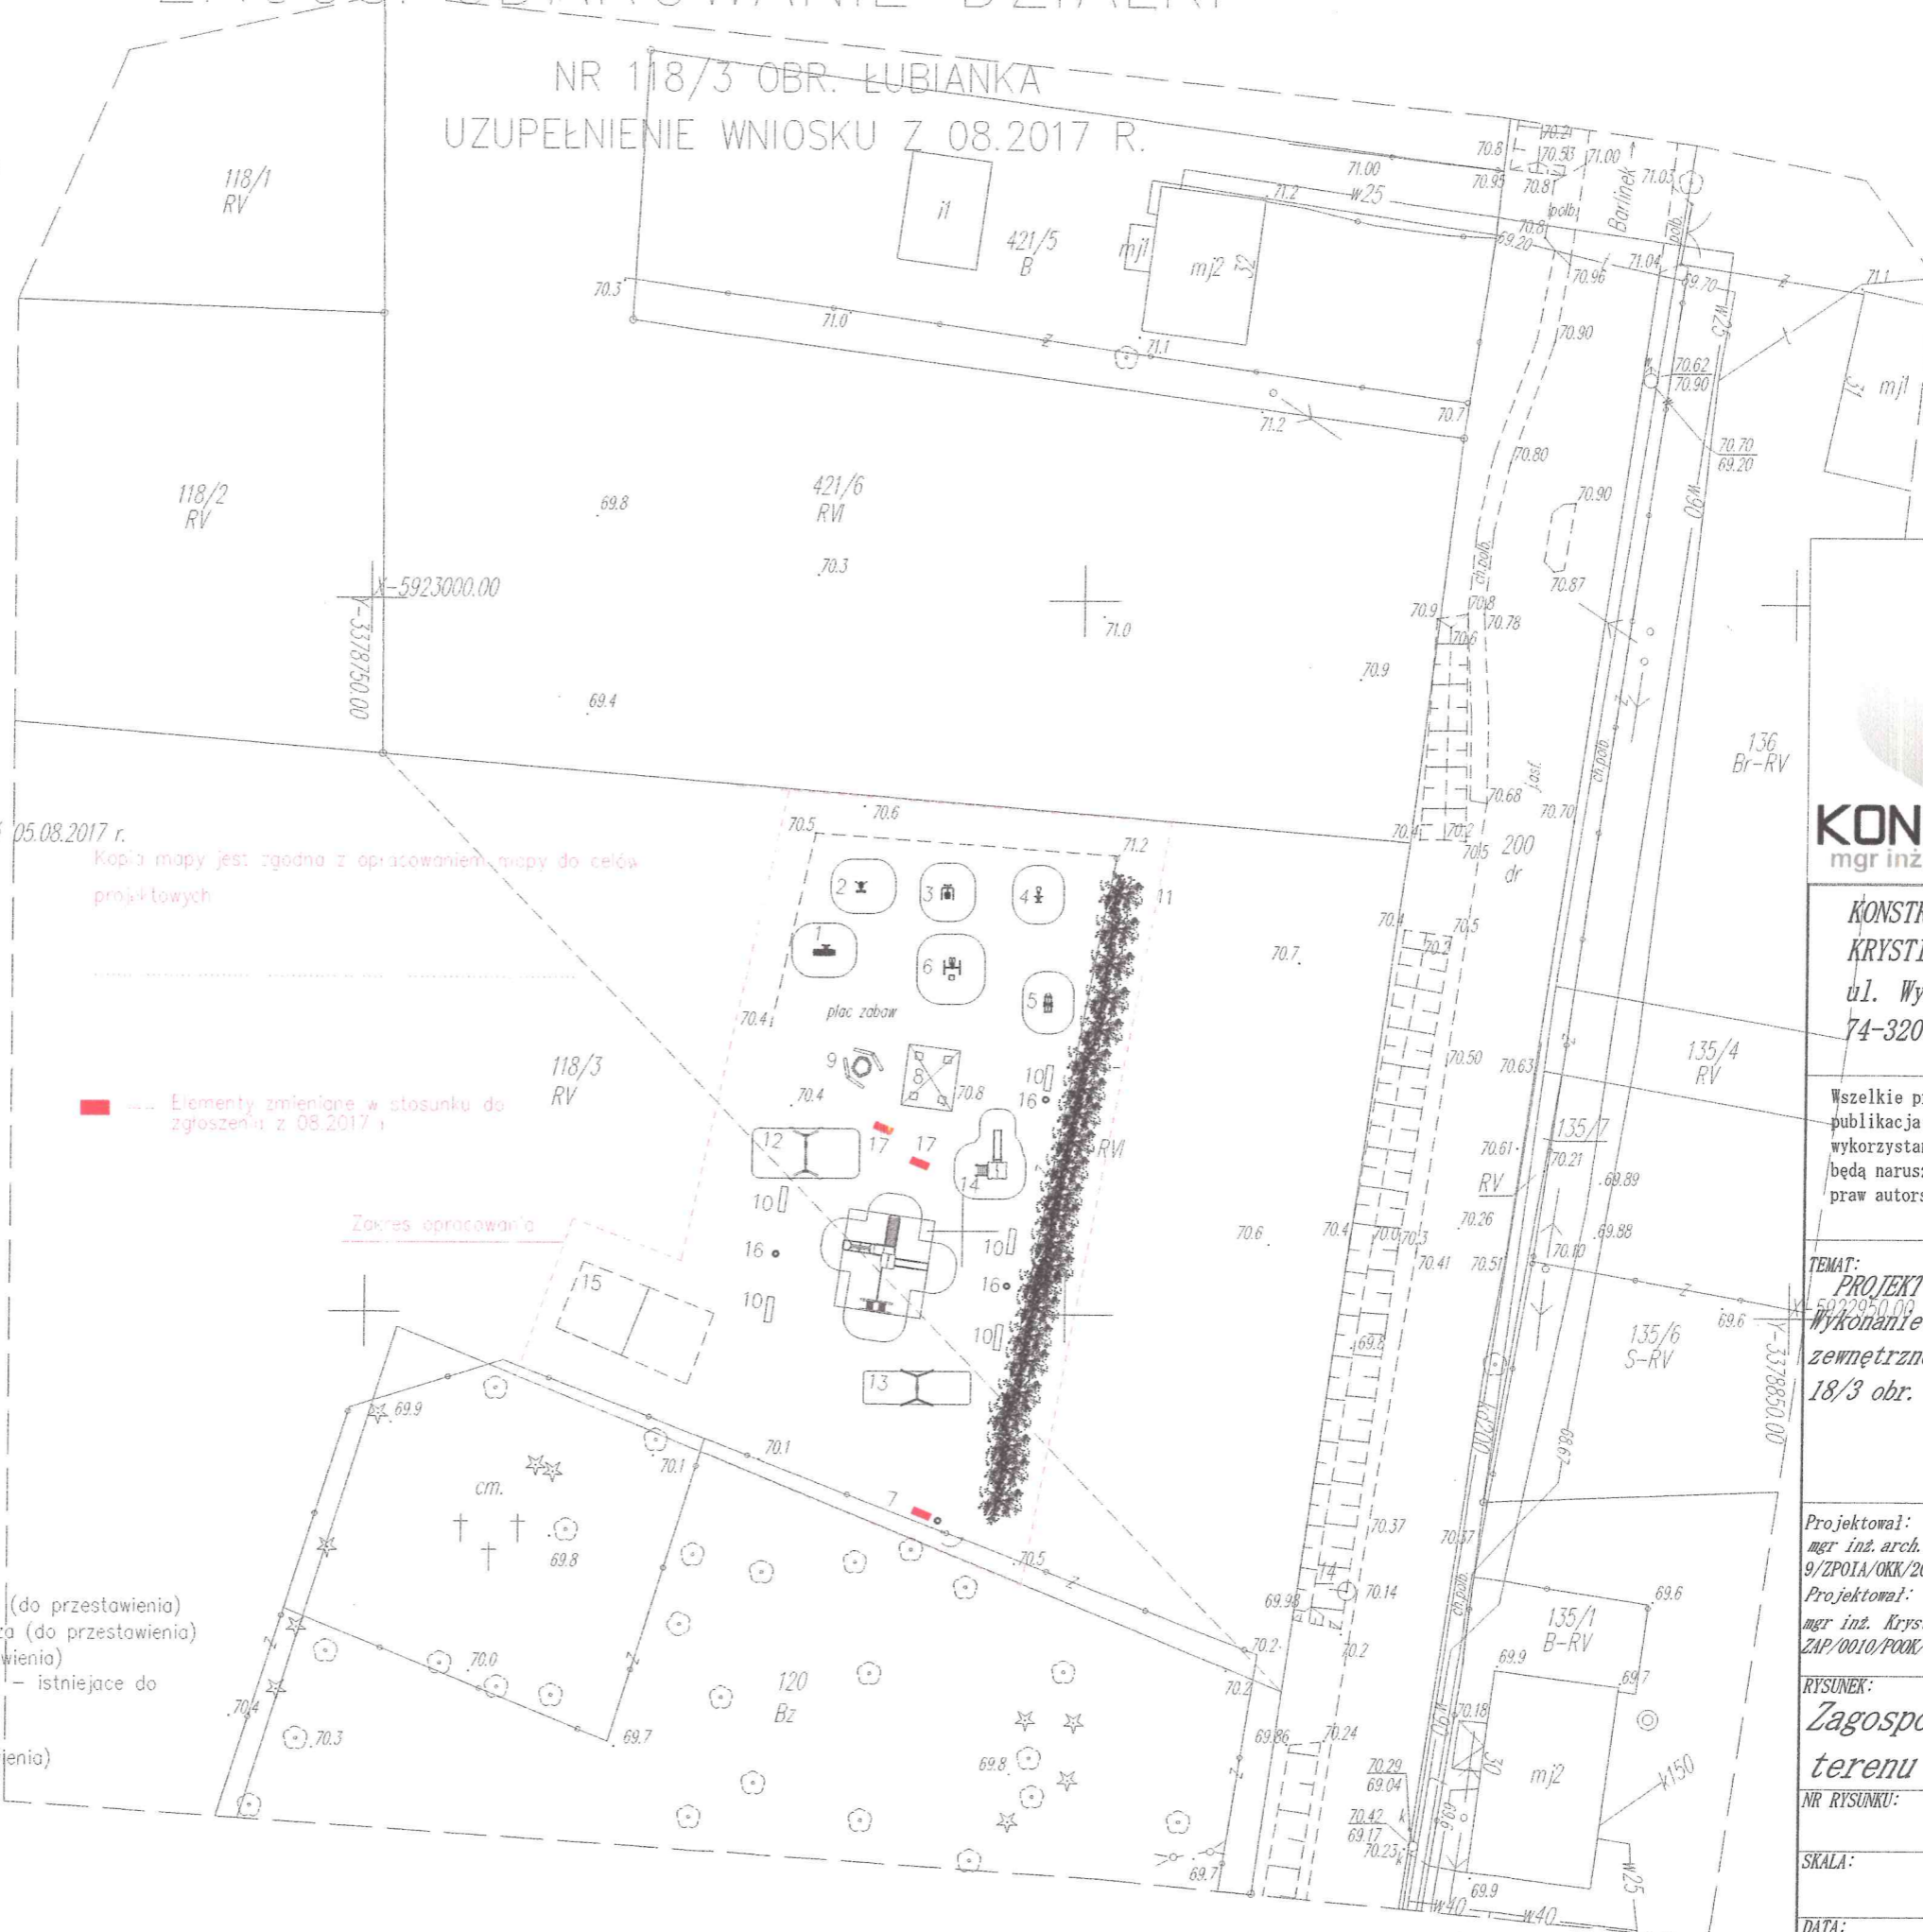

Kopia mapy jest zgodna z opracowaniem mapy do celów projektowych

Elementy zmienione w stosunku do zgłoszenia z 08.2017 r.

Zakres opracowania

LEGENDA:

- 1 - Ławeczka
- 2 - Motyl
- 3 - Podciąg
- 4 - Jeździec
- 5 - Orbitrek
- 6 - Wahadło + Twister
- 7 - Tablica
- 8 - Wiata
- 9 - Ognisko + ławeczki
- 10 - Ławy
- 11 - Żywopłot
- 12 - Huśtawka podwójna (do przestawienia)
- 13 - Huśtawka pojedyncza (do przestawienia)
- 14 - Zestaw (do przestawienia)
- 15 - Boisko do siatkówki - istniejące do pozostawienia
- 16 - kosz na śmieci
- 17 - bujaki (do przestawienia)

d. Zgłoszenia GKN.6640.864.2017
Województwo: zachodniopomorskie
Powiat: myśliborski
 Jednostka ewidencyjna: 321001_5, Barlinek - gmina
 Dobre: 321001_5.0018, Łubianka
 Dziel: dz. nr 118/3

Wkład współrzędnych płaskich 65 strefa 3
Poziom odniesienia "Kronsztadt"
Mapa przedstawia granice działek wg. stanu ujawnionego w ewidencji gruntów na dzień 05.08.2017 r.
Sekcje mapy zasadniczej: 351.443.0743, 0744, 1221, 1222
Zakres aktualizacji mapy do celów projektowych:
nie wyklucza się istnienia w terenie innych urządzeń nie wykazanych na tej mapie, których nie zgłoszono do inwentaryzacji powykonawczej.

Brak planu zagospodarowania przestrzennego dla terenu objętego mapą do celów projektowych.

Ładanie ksiąg wieczystych działki w zakresie inwestycji nie wykazuje obciążeń służebnościami gruntowymi.

W zakresie opracowania występują projekty uzgodnione w ZUDP, NK brak

Aktualność mapy do celów projektowych na dzień: 05.08.2017 r.
Opracował: Henryk Kadziolka
Lprowienia nr 9973 Zakres 1 i 2

Rejestracja:



KONSTRUKTOR
mgr inż. Krystian Szydłowski
ul. Wylotowa 1/3
74-320 Barlinek

Wszelkie prawa zastrzeżone. Kopiowanie, publikacja oraz wszelkie inne formy wykorzystania projektu bez zgody autora będą naruszeniem przepisów o ochronie praw autorskich.

TEMAT:
PROJEKT BUDOWLANY
Wykonanie elementów siłowni zewnętrznej i placu zabaw dz nr 118/3 obr. Łubianka.

Projektował:
mgr inż. arch. Hartmut Piotrowski
9/ZPOIA/OKK/2008
Projektował:
mgr inż. Krystian Szydłowski
ZAP/0010/POKK/08

RYSUNEK:
Zagospodarowanie terenu

NR RYSUNKU:
1

SKALA:
1:500

DATA:
02.08.2018 r.