

**ZARZĄDZENIE NR 213/2019**  
**Burmistrza Barlinka**  
**z dnia 28 listopada 2019 r.**

**w sprawie ogłoszenia wykazu nieruchomości przeznaczonych do oddania w użyczenie, stanowiących własność Gminy Barlinek.**

Na podstawie art. 30 ust. 2 pkt. 3 ustawy z dnia 8 marca 1990 roku o samorządzie gminnym (Dz.U. z 2019r. poz. 506 ze zm.) i art. 35 ust. 1 i ust. 2 ustawy z dnia 21 sierpnia 1997 r. o gospodarce nieruchomościami (Dz.U. z 2018 r. poz. 2204) uchwały nr V/92/2015 Rady Miejskiej w Barlinku z dnia 29 stycznia 2015r. w sprawie określenia zasad wydzierżawiania, najmu, użyczenia, obciążania nieruchomości oraz ich części, stanowiących własność Gminy Barlinek (Dz. Urz. Woj. Zach. z 2015r. poz. 644), zarządza się, co następuje:

§ 1.1. Przeznacza się do oddania w użyczenie w drodze bezprzetargowej.:

1. nieruchomość gruntową oznaczoną w ewidencji gruntów działką nr 5/4 obr. Dziedzice gm. Barlinek (zaznaczonej kolorem żółtym na załączniku nr 1 do niniejszego zarządzenia), o pow. 420 m<sup>2</sup> (Ps IV) i 1083 m<sup>2</sup> (Bp);
2. część nieruchomości gruntowej oznaczonej w ewidencji gruntów działką nr 4/138 obr. Mostkowo gm. Barlinek (zaznaczonej kolorem zielonym na załączniku nr 2 do niniejszego zarządzenia), o pow. około 1104 m<sup>2</sup> (Ba);

2. Sposób zagospodarowania gruntu: z przeznaczeniem na cele oczyszczalni ścieków.

3. Okres użyczenia: 3 lata.

4. Opis nieruchomości:

1. Działka nr 5/4 w obr. Dziedzice gm. Barlinek – nie jest objęta MPZP. Natomiast Studium uwarunkowań i kierunków zagospodarowania przestrzennego Gminy Barlinek, przyjęte po zmianach Uchwałą Nr VIII/116/2011 Rady Miejskiej w Barlinku z dnia 26 maja 2011r., proponuje dla obszaru, na którym położona jest powyższa nieruchomość chronione tereny upraw polowych.
2. Działka nr 4/138 w obr. Mostkowo gm. Barlinek – jest objęta MPZP. Zmiana planu ogólnego zagospodarowania przestrzennego gminy i miasta Barlinek – gospodarka ściekowa w obrębie zlewni rzeki Myśli, zatwierdzona Uchwałą Nr XVI/134/2003 Rady Miejskiej w Barlinku z dnia 20 listopada 2003 r – ustala funkcję: oczyszczalnia ścieków sanitarnych (TK1).

§ 2. Oddanie przedmiotu użyczenia osobie trzeciej do używania wymaga uzyskania zgody *Użyczącej*.

3. *Biorący w użyczenie* zobowiązuje się do ponoszenia innych obciążeń związanych z posiadaniem przedmiotu *użyczenia*, a obciążających zgodnie z obowiązującymi przepisami właściciela lub posiadacza nieruchomości, w tym podatku i kosztów jego ubezpieczenia.

§ 3. Wszelkie ulepszenia poczynione przez *Biorącego w użyczenie* na przedmiocie *użyczenia* z chwilą rozwiązania *umowy użyczenia* stają się własnością *Użyczącej* bez obowiązku zapłaty sumy odpowiadającej wartości ich ulepszeń w dniu zwrotu *przedmiotu użyczenia* bez względu na formę rozwiązania umowy.

§ 4. Umowa oddania w *użyczenie* nieruchomości może zostać zawarta po upływie 21 dni, podczas których niniejsze Zarządzenie będzie wywieszane na tablicy ogłoszeń w Urzędzie Miejskim w Barlinku.

§ 5. Zarządzenie wchodzi w życie z dniem podjęcia.

*ce*

BURMISTRZ

*Dariusz Zieliński*

Dariusz Zieliński


WYKONANO

NA TABLICY

OGŁOSZENIE  
02.12.2019




**Barlinek - System Informacji Przestrzennej -**  
skala 1 : 500

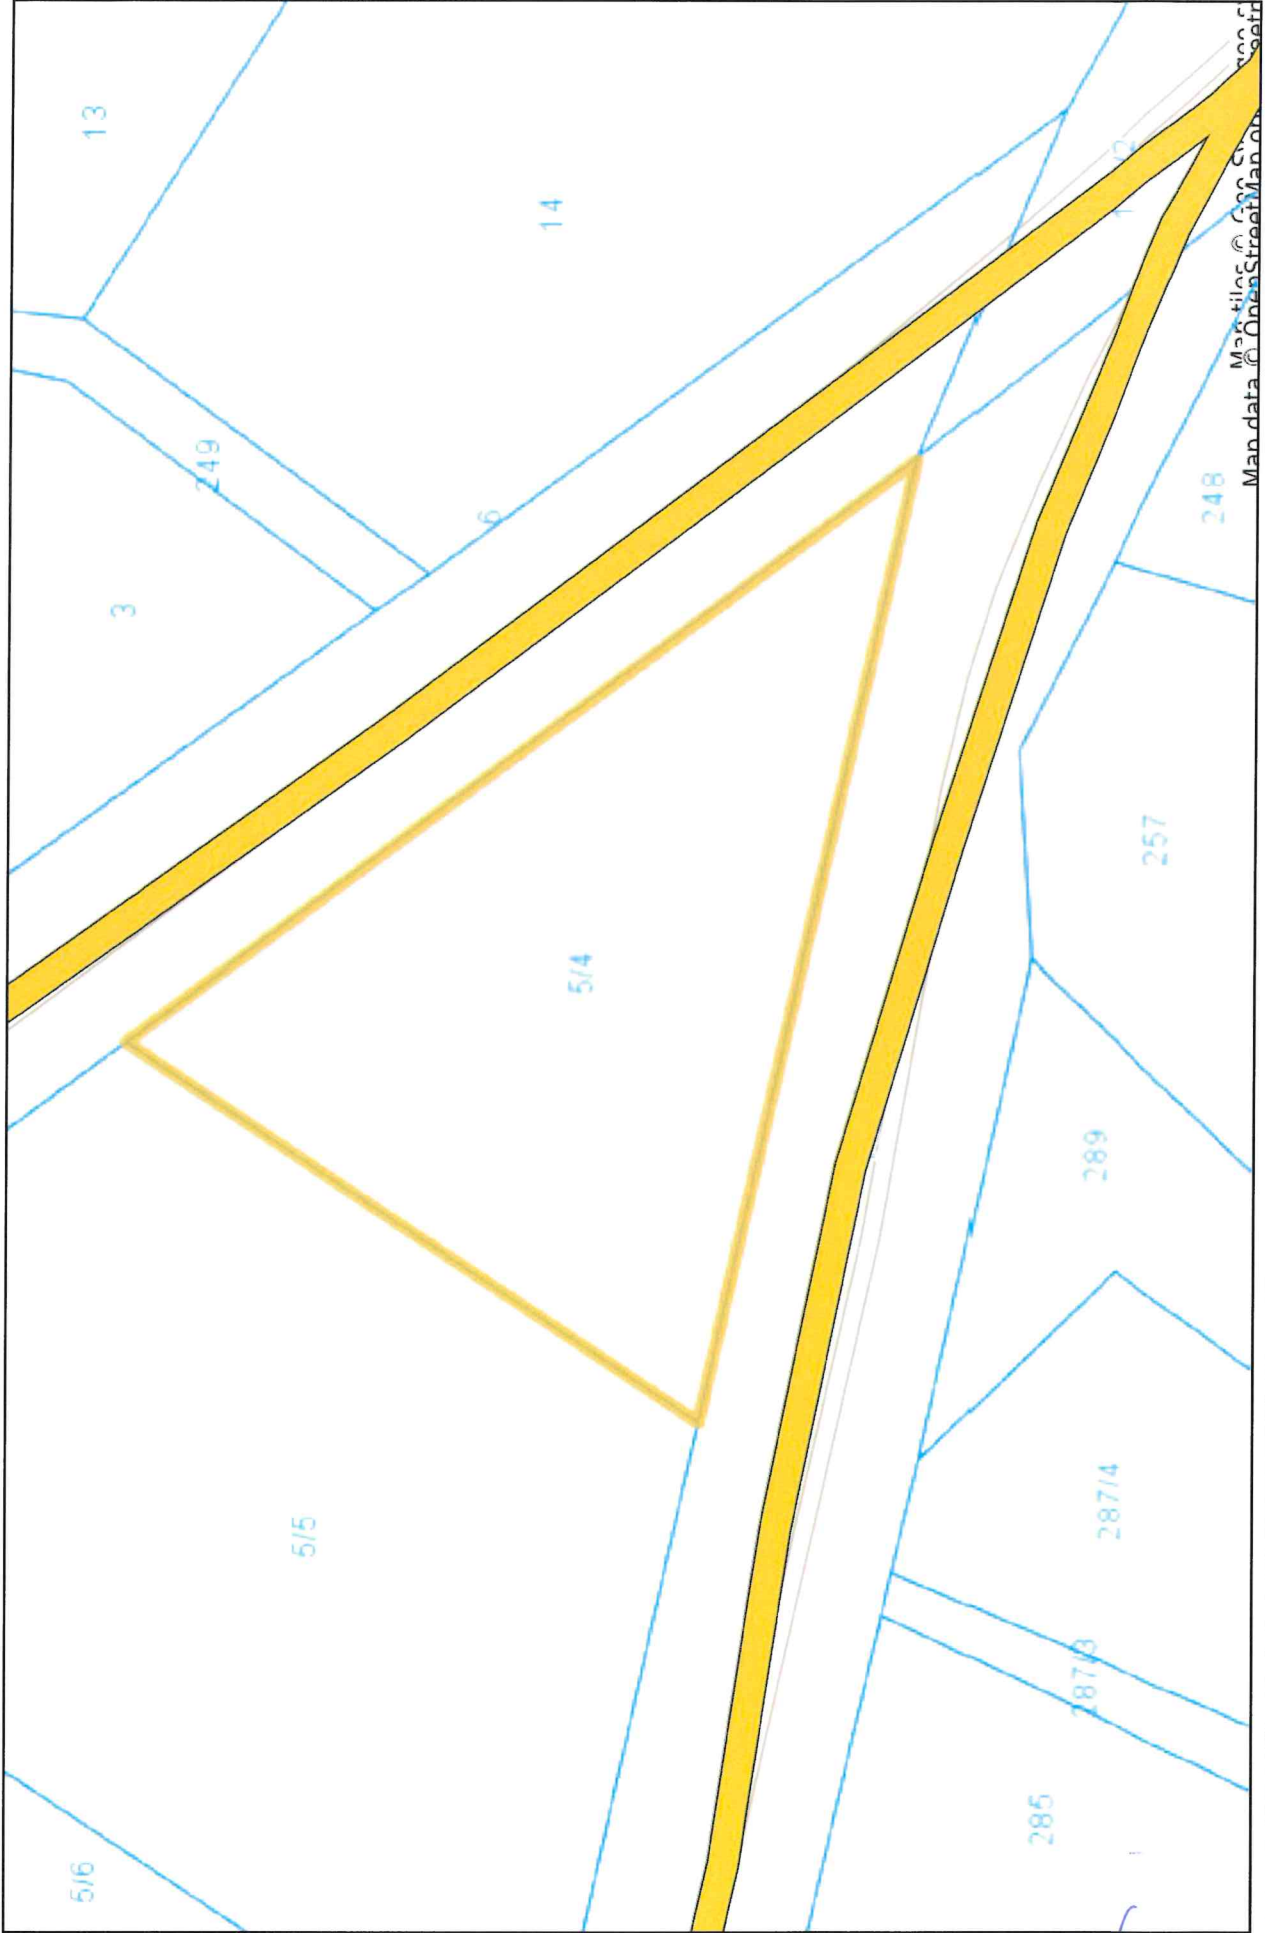

*[Handwritten signature]*

Załącznik Nr 2  
do zarządzenia nr 213/2019  
28.11.2019r

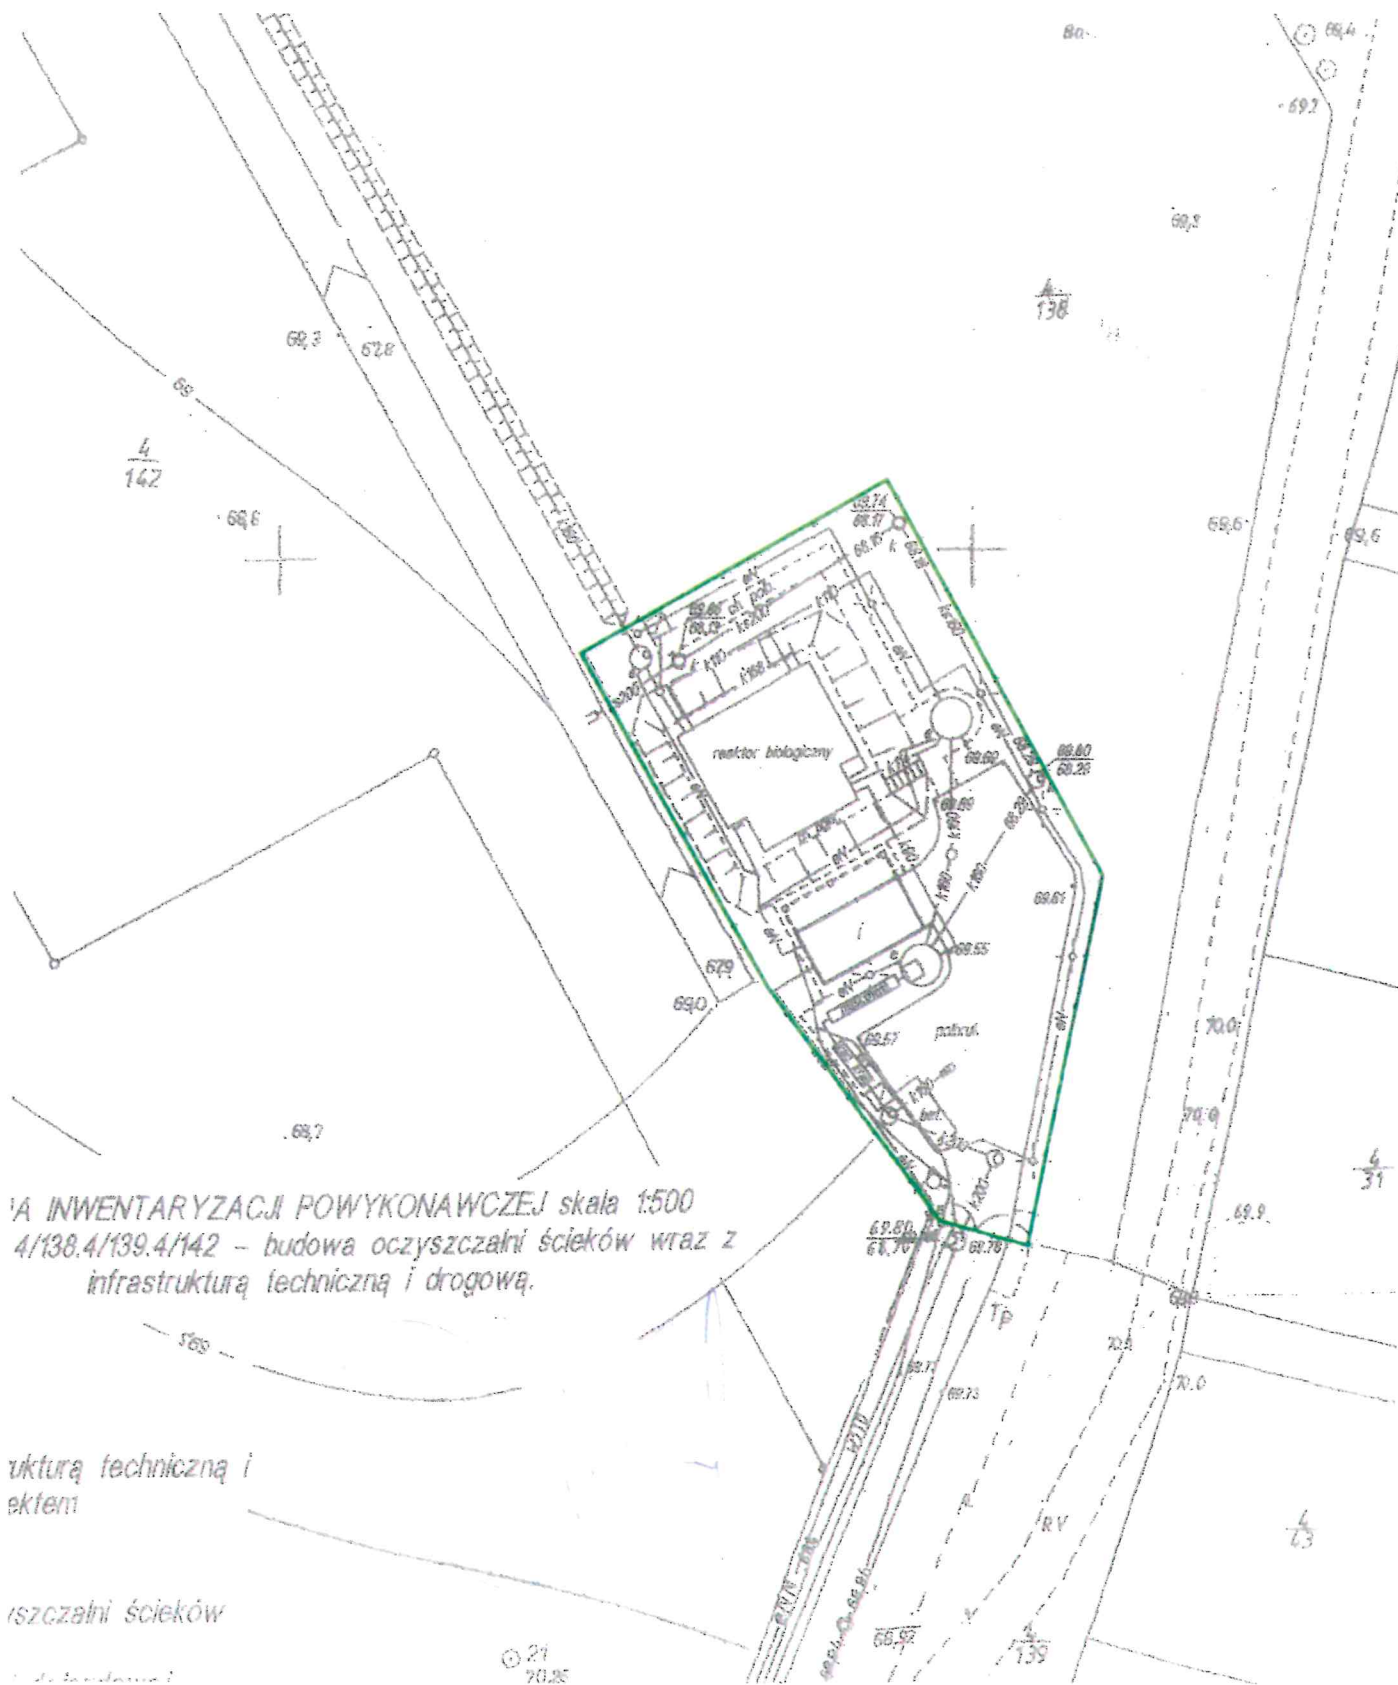

A INWENTARYZACJI POWYKONAWCZEJ skala 1:500  
4/138.4/139.4/142 - budowa oczyszczalni ścieków wraz z  
infrastrukturą techniczną i drogową.

infrastrukturą techniczną i  
drogową

oczyszczalni ścieków

21  
70.25