


| | | | |
|---|--|---|--|
| OBIJEKT: OB.R. PŁONNO-KRZYŃKA-BARLINEK OBR. 2 Miasto Barlinek Odręb. 0002, m.Barlinek Powiat: myśliborski Województwo: zachodniopomorskie | | Zakład Usług Geodezyjne - Kartograficzne Henryk Kądziołka ul. Grodzka 10 74-320 Barlinek tel./fax (095) 7464-080 tel. kom. 0-601-953-256 NIP 597-10-63-307 | |
| SKALA: 1:500 Układ współrzędnych: 1965 strefa 3 Poziom odniesienia: Kronstadt | | | |
| Kierownik roboty: Henryk Kądziołka uprawnienia nr 9973 | | Wykonano w ramach roboty geodezyjnej zgłoszonej w PODGIK w Myśliborzu KERG nr: 015.013-1607/2008 | |
| Mapę do celów projektowych sporządzono przy wykorzystaniu: 1. Mapy zasadniczej w skali 1:500 sekcje nr. 351.423.0434 2. Danych branżowych części uzbrojenia podziemnego 3. Pomiaru zieleni wysokiej i pomników przyrody oraz innych obiektów wskazanych przez projektanta 4. Opracowanych geodezyjnie elementów planu zagospodarowania przestrzennego (linie rozgraniczające, linie regulujące, osie ulic) | | W zakresie opracowania znajdują się punkty osnowy geodezyjnej nr. 616, 612/177 podlegające ochronie na podstawie art. 15, art. 48 ust. 1 pkt. 3 ustawy Prawo geodezyjne i kartograficzne | |
| Na mapie do celów projektowych wykazano następujące uzgodnienia przez ZUDP projekty sieci uzbrojenia terenu: w k-102/2003, e-1/09 | | Granice i numery działek ewidencyjnych według danych PODGIK w Myśliborzu z dnia: 12.01.2009r. | |
| Informacje dodatkowe: 1. Zakres pomiaru - ----- 2. Redakcja znaków zgodna z instrukcją technicz. ną K-1 (1979r/) K-1 (Podstawowa Mapa Kraju z 1998r.) 3. Mapa nadaje się do celów projektowych w zakresie pomiaru 4. Stopień kartometryczności mapy do celów projektowych jest zgodny z przepisami instrukcji K-1 (1979r.)/ K-1 (Podstawowa Mapa Kraju z 1998r.) 5. Wszelkie trwałe obiekty budowlane podlegają wycyzeniu przez jednostkę wykonawstwa geodezyjnego 6. Nie wyklucza się istnienia w terenie również uzbrojenia o którym brak było informacji branżowych i nie zostało odnalezione w czasie inwentaryzacji geodezyjnej. | | Rejestracja: | |
| Uzbrojenie podziemne opracowano na podstawie: 1. Danych branżowych - z literą B. 2. Pośredniego ustalenia przebiegu uzbrojenia aparaturą elektromagnetyczną - z literą A. 3. Bezpośrednich pomiarów powykonawczych -bez litery. 4. W związku z tym, w częściach: 1 i 2 nie gwarantuje się kompletności, a dokładność położenia uzbrojenia jest niższa od dokładności kartometrycznej mapy. | | | |
| Aktualność mapy do celów projektowych na dzień: 30.03.2009r. | | Kierownik jednostki wykonawstwa geodezyjnego: | |

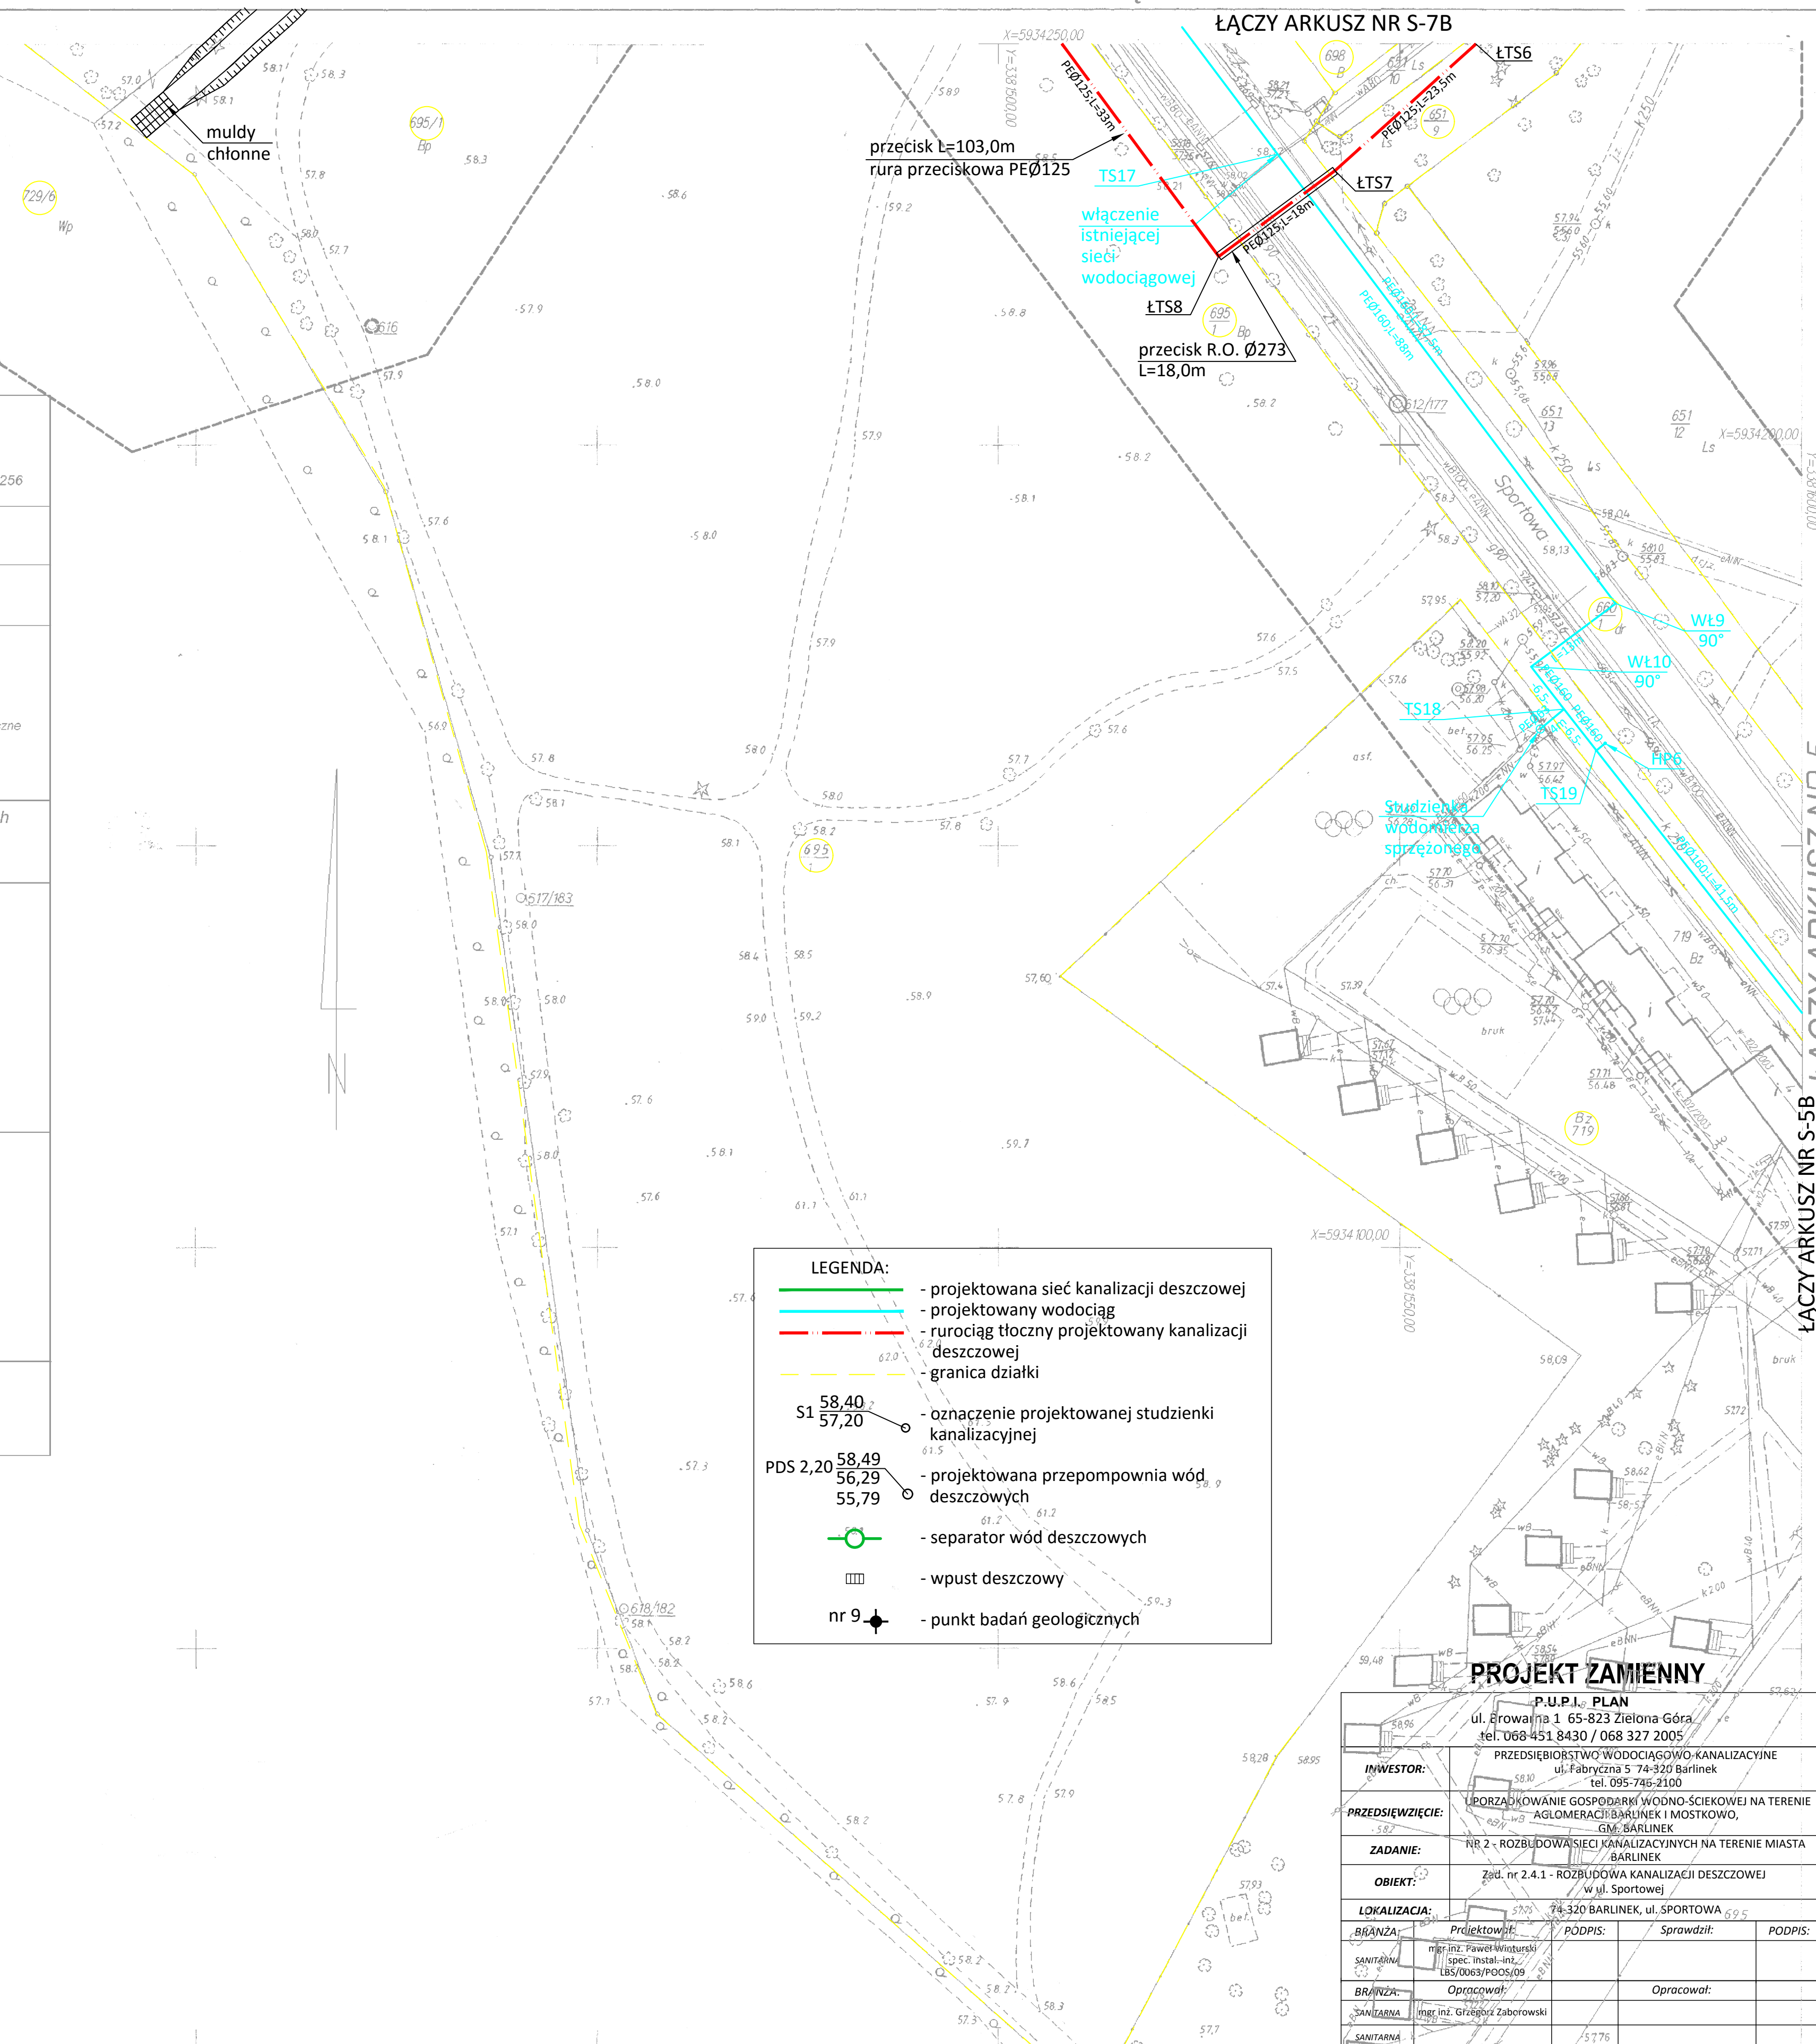

PROJEKT ZAMIENNY

| | | | |
|---|---|--------------------------|--|
| <p align="center">P.U.P.I. PLAN</p> <p align="center">ul. Browarna nr 1 65-823 Zielona Góra tel. 068 451 8430 / 068 327 2005</p> | | | |
| <p align="center">PRZEDSIĘBIORSTWO WODOCIĄGOWO-KANALIZACYJNE ul. Fabryczna 5 74-320 Barlinek tel. 095-745-2100</p> | | | |
| INWESTOR: | | | |
| PRZEDSIĘWZIĘCIE: | <p align="center">1) PORZĄDKOWANIE GOSPODARSTWA WÓDNO-ŚCIEKOWEGO NA TERENIE AGLOMERACJI BARLINEK I MOSTKOWO, GM. BARLINEK</p> | | |
| ZADANIE: | <p align="center">NR 2 - ROZBUDOWA SIĘCI KANALIZACYJNYCH NA TERENIE MIASTA BARLINEK</p> | | |
| OBJEKT: | <p align="center">Zm. nr 2.4.1 - ROZBUDOWA KANALIZACJI DZIESZCZEWIEJ (w ul. Sportowej)</p> | | |
| LOKALIZACJA: | <p align="center">74-320 BARLINEK, ul. SPORTOWA</p> | | |
| <p>BRANŻA:</p> <p>SANITARNIA</p> | <p>Projektował:</p> <p>mgr inż. Paweł Winiarski spec. Instal.-inż. LBS/0063/P005/09</p> | <p>Podpis:</p> | <p>Sprawdził:</p> |
| <p>BRANŻA:</p> <p>SANITARNIA</p> | <p>Opracował:</p> <p>mgr inż. Grzegorz Zaborowski</p> | <p>Opracował:</p> | |
| <p>STADIUM: PROJEKT WYKONAWCZY</p> | | | <p>DATA: STYCZEŃ 2016 r.</p> |
| <p>NAZWA RYSUNKU:</p> <p align="center">PROJEKT ZAGOSPODAROWANIA TERENU SIĘC KANALIZACYJNOJ I SIĘC WODOCIĄGOWA</p> | | | <p>RYŚ. NR:</p> <p align="center">S-6B</p> |

351.423.0434

WOJ. GORZOWSKIE

m. BARLINEK

Mapa zasadnicza 1:500

1. Ośnowa: układ współrzędnych państwowy 1965, poligonizacja techniczna II klasy.
OPGK Zakład Terenowy w Gorzowie Wlkp. 1977r.
Układ odniesienia: Kransztadt.

2. Mapa: siatka kwadratów na koordynatografie.
Sytuacja i rzeźba terenu opracowana autogrametrycznie przez
PPGK Warszawa w 1977r.
Jczytelnienie i pomiar uzupełniający metoda bezpośrednia, wykonał:
OPGK Zakład Terenowy w Gorzowie Wlkp. 1978r.



UKRĘGOWE PRZEDSIĘBIORSTWO
GEODEZYJNO-KARTOGRAFICZNE
ZAKŁAD TERENOWY W GÓRZOWIE WLKP
KIEROWNIK ZAKŁADU
J. Jankowski
MGR INŻ EDWARD STYLSKI

Gorzów Wlkp. 5 listopada 1979r. NR KS. ROB.40/77/G

Reprodukcje wykonane w
Zakładzie Przemysłowym Inżynierów
w Zielonej Górze
Zakład nr 8 w Szczecinie Wlkp.
Nr op. 1683 nr egz. 1 rok 2.