

Załącznik graficzny
do uchwały Nr LVII/788/2014
Rady Miejskiej w Barlinku
z 28 sierpnia 2014 r.

STAROSTA MYŚLIBORSKI
Wydział Geodezji, Kartografii, Katastru
i Gospodarki Nieruchomościami

Reprodukowanie, rozpowszechnianie i rozprowadzanie niniejszego dokumentu wymaga zezwolenia, o którym mowa w art. 18 ustawy z dnia 17 maja 1989r. Prawo geodezyjne i kartograficzne (Dz.U. Nr 30 poz.163, z późniejszymi zmianami).


Myślibórz, dnia 12.L.I.S. 2007
(podpis, stanowisko służbowe osoby upoważnionej)

STAROSTA MYŚLIBORSKI
Wydział Geodezji, Kartografii, Katastru
i Gospodarki Nieruchomościami

Myślibórz, dnia 12.L.I.S. 2007
(podpis, stanowisko służbowe osoby upoważnionej)

z up. Starosty
inż. Kłara Kucharska
Inspektor w Wydziale Geodezji, Kartografii,
Katastru i Gospodarki Nieruchomościami

up. Starosty
inż. Mirosław Lach
Naczelnik Wydziału Geodezji, Kartografii, Katastru
i Gospodarki Nieruchomościami
Geodeta Powiatowy

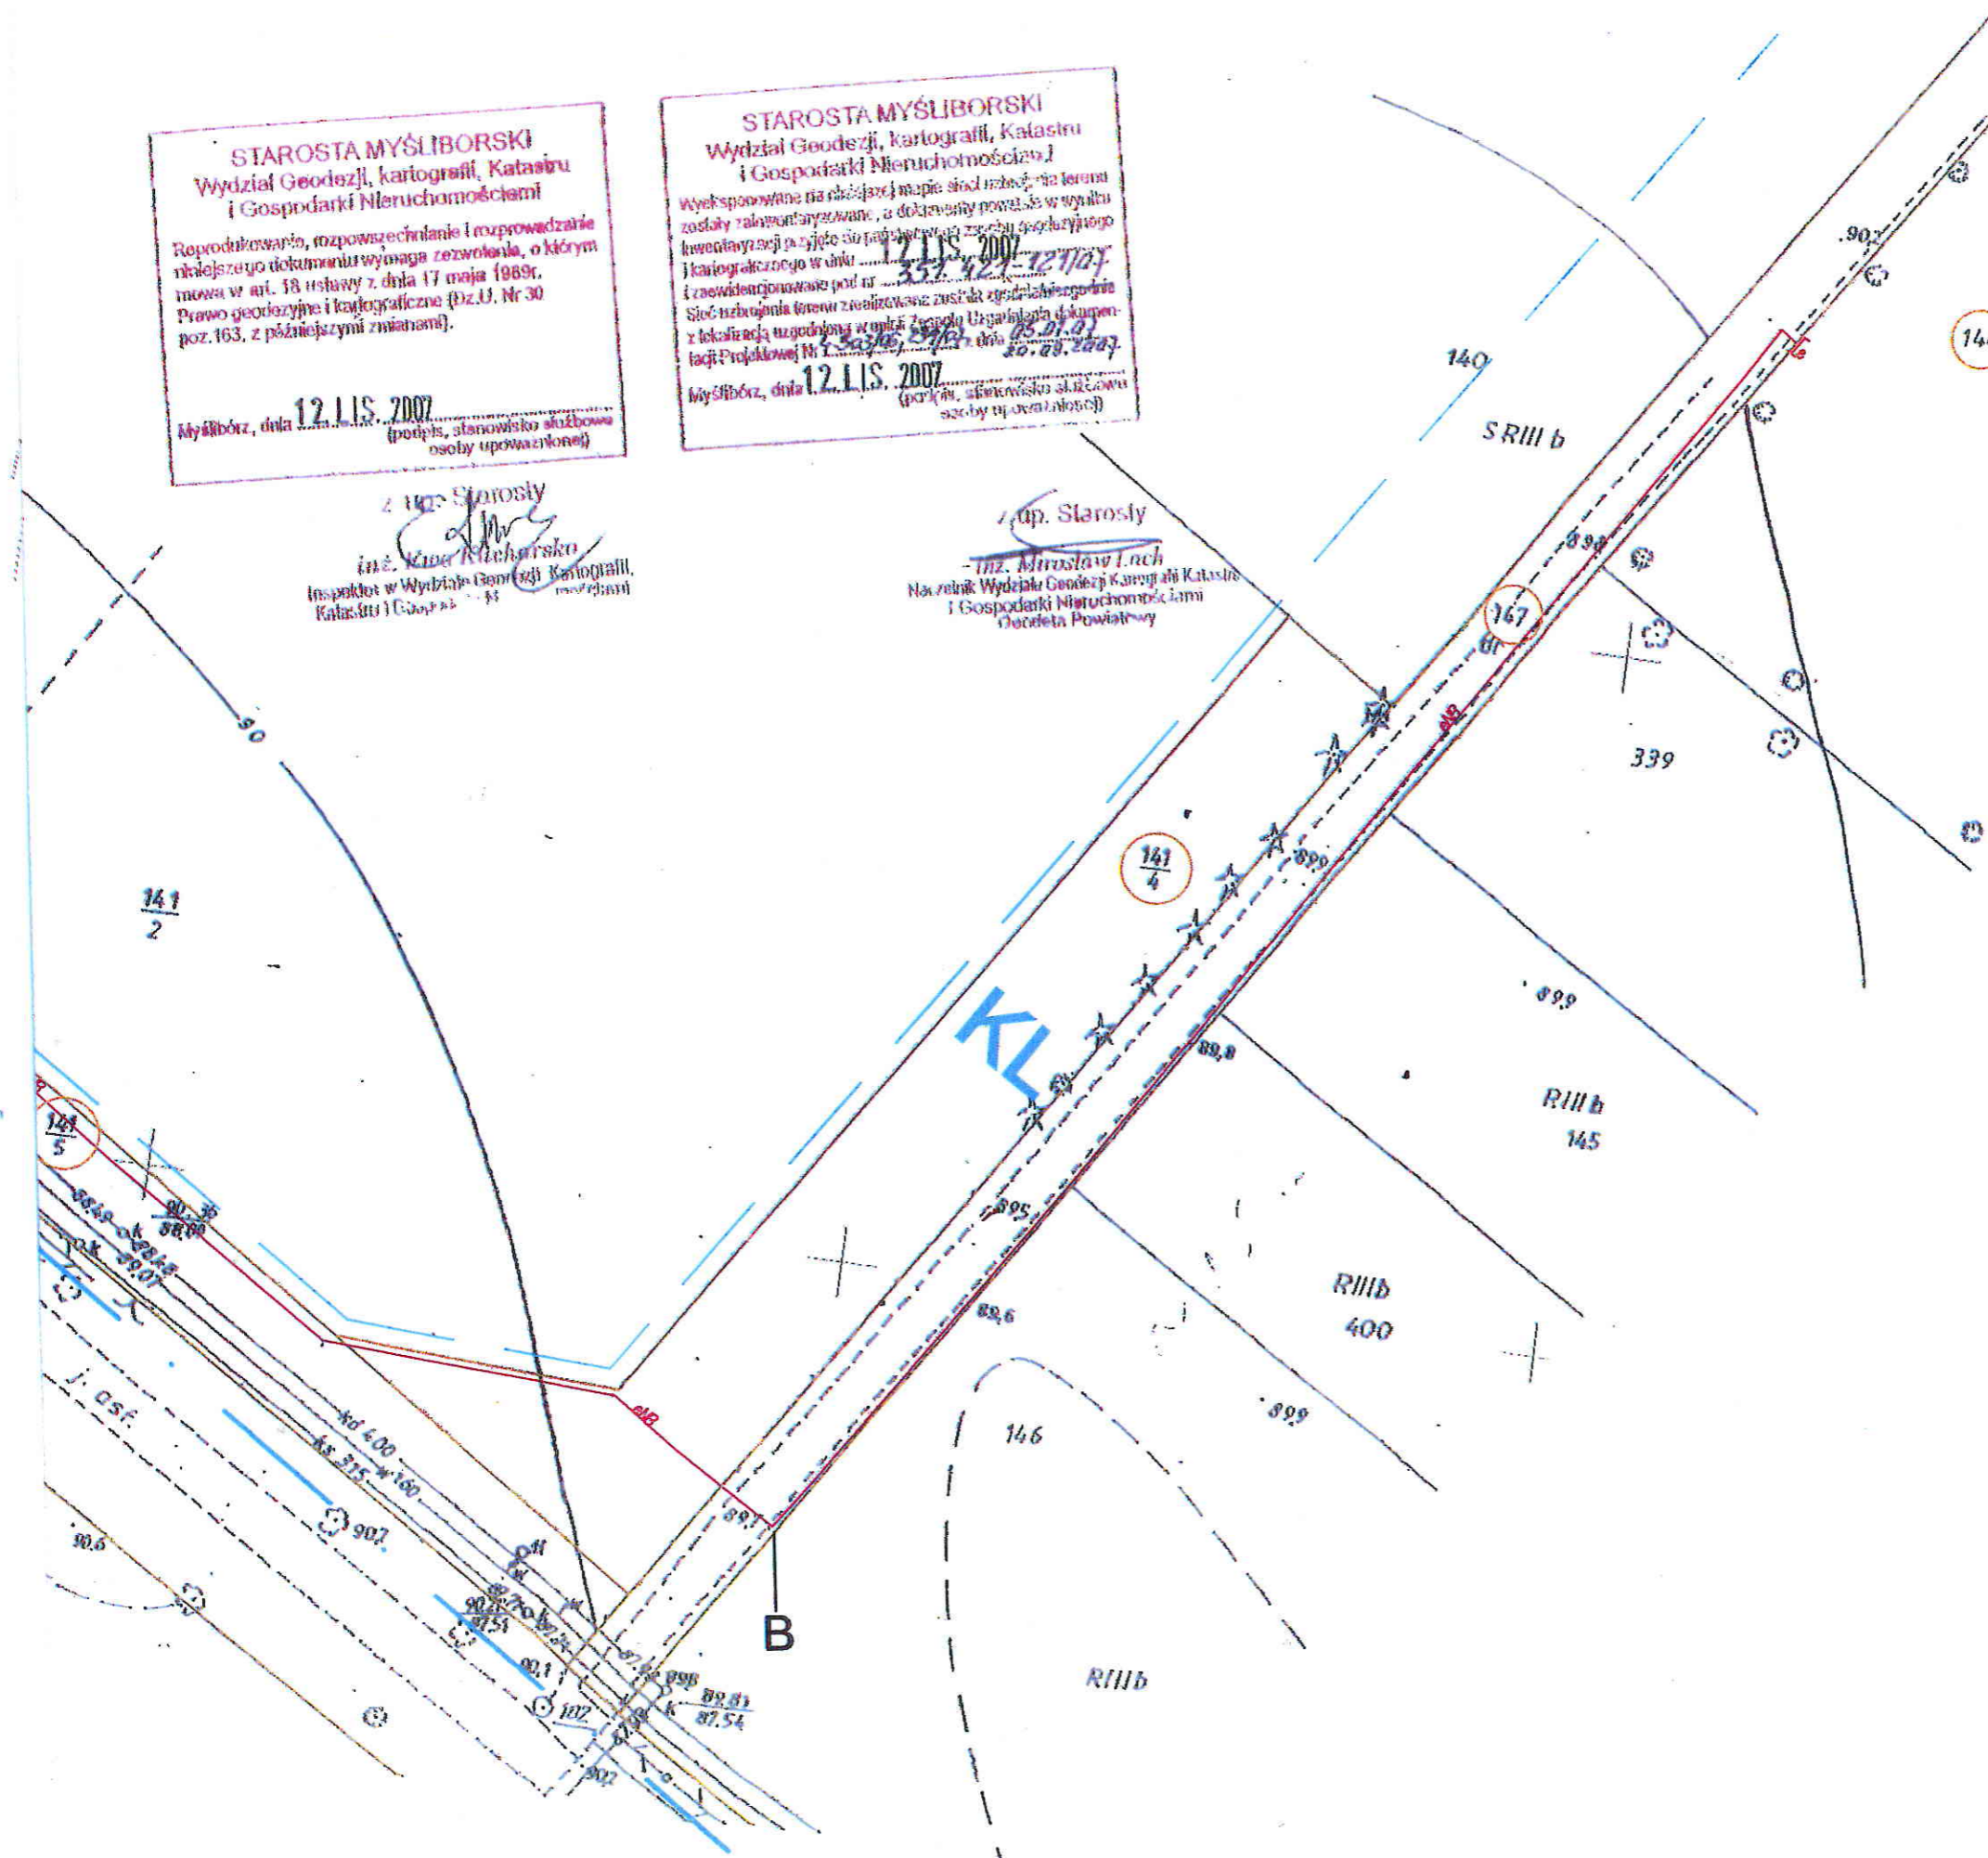

PRZEWODNICZĄCY
Rady Miejskiej
Dariusz Zieliński
mgr Dariusz Zieliński

Mapa syt – wys
(pomiar powykonawczy)
gm. Barlinek
obręb : 01 – Barlinek
skala – 1:500
kerg : 014.001-849/2007

Uwaga : mapa niniejsza zawiera treść
na 03-07-2007, w zakresie sieci ene
Sieć wykonano zgodnie z projektami i
w ZUDP protokoły – 4-303/2006 z c
oraz 239/2007 z dnia 20-09-2007

nasz znak – 387/2007
OPRACOWAŁ : **Fabian Wizerowicz** GEODETA
mgr inż. nr II
PHU "GEODETA"
ul. Dąbroszyńska 26
66-400 Gorzów Wlkp.
PRACOWNIA GEODEZYJNA
ul. W. Płuty 5, tel. 7288442-4