Operator Gazociągów Przesyłowych
GAZ-SYSTEM S.A.
Oddział w Poznaniu

ul. Grobla 15
61-859 Poznań
tel.: (61) 854 43 10, (61) 854 43 11
fax: (61) 854 43 12

KRENON Przedsiębiorstwo Inżynierii Sanitarnej
Warskiego 69
66-400 Gorzów Wlkp

Wasz znak:

Nasz znak: OGP/TT-452-26-301/1671/2009 **Data pisma:** 2009-09-18

Uzgodnienie kolizyjne z siecią gazową w/c

Dotyczy:
kolizji projektowanej sieci wodociągowej w m.Moczydło, gm. Barlinek

Lokalizacja:
woj. zachodniopomorskie, gm. Barlinek, m. Moczydło

W odpowiedzi na Państwa pismo przesyłamy egzemplarz planu sytuacyjnego, na którym kolorem żółtym naniesiono kolizję z gazociągami wysokiego ciśnienia DN 500 relacji Skwierzyna - Barlinek oraz DN 200 relacji Recz - Gorzów Wlkp.

Kolizję z ww. przedsięwzięciem uzgadniamy przy zachowaniu następujących warunków:

1. Przed przystąpieniem do jakichkolwiek prac należy dokładnie określić rzeczywisty przebieg gazociągu w terenie na podstawie istniejących (zabudowanych nad osią gazociągu) słupków znacznikowych, zgodnie z normą BN-68/8975-01 oraz poprzez ręczne wykonanie przekopów poprzecznych do osi gazociągu.
   Informacyjnie podajemy, że głębokość ułożenia gazociągu tj. odległość mierzona od górnej tworzącej rury do powierzchni terenu, mieści się w granicach 0,8 – 1,4 m.
   W pasie o szerokości 15 m na stronę od osi gazociągu nie wolno prowadzić jakichkolwiek prac bez zezwolenia i nadzoru przedstawiciela Operatora Gazociągów Przesyłowych Gaz-System S.A. Oddział w Poznaniu poza pracami mającymi charakter rolniczy.

2. Prace w obrębie strefy ochronnej należy wykonywać ręcznie, a praca sprzętu mechanicznego dozwolona jest przy zachowaniu min. 5,0 m, licząc od najdalej wysuniętej części sprzętu do osi gazociągu.
   Prace w strefie ochronnej może wykonywać tylko przedsiębiorstwo specjalistyczne.
   W miejscu skrzyżowania nad gazociągiem w/c, w odległości 0,4 m należy ułożyć taśmę ostrzegawczą w kolorze żółtym.
   Zaleca się, aby głębokość ułożenia taśmy ostrzegawczej względem poziomu terenu wynosiła:
   - co najmniej 0,3 m na terenie zabudowanym,
   - co najmniej 0,7 m poza terenem zabudowanym.

Adres Siedziby:
ul. Mszczonowska 4, 02-337 Warszawa
tel.: 022 220 18 00, faks 022 220 16 06

Zarząd Spółki:
Prezes Zarządu: Jan Chadam
Członkowie Zarządu: Wojciech Kowalski, Sławomir Śliwiński

Kapitał Zakładowy: 3 019 393 716 PLN ▪ Kapitał Wpłacony: 3 019 393 716 PLN ▪ Konto: BRE Bank S.A. Nr 60 1140 1977 0000 5803 0100 3001
KRS 0000264771;Sąd Rejonowy dla m.st. Warszawy XII Wydział Gospodarczy Krajowego Rejestru Sądowego▪NIP:527-243-20-41▪REGON: 015716698-00030

Znakowanie trasy projektowanej inwestycji powinno być zgodne z obowiązującymi normami i przepisami dla danego rodzaju uzbrojenia.
Gazociąg powinien znajdować się nad przewodami wchodzącymi w kolizję.

3. Na podstawie warunków dokonywanych pomiarów wg pkt. 1 należy tak usytuować projektowany wodociąg pod istniejącymi gazociągami wysokiego ciśnienia, aby minimalna odległość pionowa między ściankami gazociągów lub rurami ochronnymi na gazociągach a ścianką rury ochronnej na wodociągu wynosiła 0,5 m.

   W miejscu skrzyżowania na projektowany wodociąg należy założyć rurę ochronną o takiej długości, aby jej końce wystawały po minimum 6,0 m na stronę od osi (mierząc prostopadle) istniejących gazociągów wysokiego ciśnienia.

   Za końcami rury ochronnej założonej na przewodzie wodociągowym należy zamontować zawory odcinające.

   W odległości 15,0 m od osi gazociągów nie wolno organizować miejsc postojowych sprzętu oraz miejsc składowych materiałów.

   UWAGA:
   - w miejscowości Moczydło znajduje się instalacja ochrony katodowej gazociągu w/c. Elementy Instalacji opisano na rysunku nr 1,
   - miejsce skrzyżowania projektowanego wodociągu z istniejącym kablem anodowym obwiedziono czerwonym kółkiem,
   - nie uszkodzić kabla. Prace w rejonie skrzyżowania wykonywać ręcznie. Skrzyżowanie wykonać zgodnie z obowiązującymi przepisami pod nadzorem pracownika OGP Gaz-System S.A. Oddział w Poznaniu

   Sprawę prowadzi: Janina Kubiak , tel. 061 8544 457
   raz w zakresie ochrony katodowej Paweł Szymkowski, tel. 061 8544 471.

   UWAGA:
   Informujemy, że w zakresie sieci gazowej należącej do Grupy Kapitałowej PGNiG S.A. wypowiadają się odpowiednio:
   - Wielkopolska Spółka Gazownictwa Sp. z o.o., 61-859 Poznań, ul. Grobla 15, w zakresie ocen możliwości gazyfikacji oraz istniejącej sieci gazowej, której jest operatorem,
   - PGNiG S.A. w Warszawie Oddział w Zielonej Górze, 65-034 Zielona Góra, ul. Bohaterów Westerplatte 15, w zakresie gazociągów i innych obiektów kopalnianych,
   - PGNiG S.A. w Warszawie Oddział w Odolanowie, 63-430 Odolanów, ul. Krotoszyńska 148, w zakresie sieci gazowej, której jest operatorem.

   Ponadto zawiadamiamy, że Operator Gazociągów Przesyłowych Gaz-System S.A. wypowiada się w zakresie przesyłowej sieci gazowej wysokiego ciśnienia, której jest operatorem.
   W przypadku sieci i obiektów gazowych nie należących do Grupy Kapitałowej PGNiG S.A. wypowiadają się podmioty odpowiedzialne za ich eksploatację lub będące ich właścicielem.

4. W związku z czynną ochroną katodową naszego gazociągu celowym jest, w miejscu skrzyżowania (największego zbliżenia) Waszej konstrukcji z naszym gazociągiem, wykonanie punktu wyrównania potencjałów w celu umożliwienia sprawdzania wzajemnych oddziaływań obu tych konstrukcji, według wymagań normy PN-90/E-05030.
   Dołączenie kabla pomiarowego do naszego gazociągu może wykonać tylko przedsiębiorstwo specjalistyczne posiadające akceptację Operatora Gazociągów Przesyłowych Gaz-System S.A. Oddział w Poznaniu.

Nie powiadomienie nas o wykonaniu punktu jw. będziemy uważać za równoznaczne ze stwierdzeniem przez Was braku negatywnego oddziaływania ochrony katodowej gazociągu na Waszą konstrukcję w trakcie eksploatacji.

UWAGA:
Powyższe dotyczy rozległych konstrukcji metalowych. Nie dotyczy konstrukcji z tworzyw sztucznych.

5. O terminie przystąpienia do prac w zakresie objętym uzgodnieniem należy powiadomić Operatora Gazociągów Przesyłowych Gaz-System S.A. Oddział w Poznaniu, Dział Techniczny co najmniej dwa tygodnie wcześniej, celem zabezpieczenia nadzoru.
Po dokonaniu wizji lokalnej zastrzegamy sobie prawo wniesienia dodatkowych warunków (poprawek) do niniejszego uzgodnienia.

6. Przed przystąpieniem do prac należy przesłać zlecenie do Działu Technicznego tel. 061 8544 463, fax. 061 8544 312 na nadzór (który jest płatny) z podaniem:
   - numeru uzgodnienia,
   - telefonu, nazwiska osoby odpowiedzialnej za wykonywane prace z ramienia wykonawcy,
   - terminu rozpoczęcia prac.

7. Wykonawca zobowiązany jest po wykonaniu robót dostarczyć inwentaryzację powykonawczą kolizji, która powinna zawierać:
   a) pomiary geodezyjne wykonane w pasie minimum +/- 30 m od osi gazociągu w terenie niezabudowanym z podaniem nazwy i podziałem gminy i obrębu,
   b) pomiary geodezyjne wykonane w pasie minimum +/- 50 m od osi gazociągu w terenie zabudowanym z podaniem nazwy i podziałem gminy, obrębu i miejscowości (miasta),
   c) granice działek wraz z numerem działki, nazwą właściciela, adresem i numerem Księgi Wieczystej,
   d) w przypadku kolizji z urządzeniami innych branż w miejscu kolizji należy podać:
      - w miejscu kolizji
        – rzędną terenu,
        – rzędną góry rury gazociągu,
        – rzędną urządzenia kolidującego,
      - typ urządzenia kolidującego,
      - średnicę rury osłonowej (na gazociągu lub urządzeniu kolidującym),
      - rzędną terenu i góry rury osłonowej (na początku i końcu rury osłonowej),
   e) rzędne należy opisać w kolorze zgodnym z oznaczeniem branżowym,
   f) inwentaryzacja powinna być przeprowadzona w systemie GEO-INFO,
   g) mapy cyfrowe powinny być wygenerowane w formacie DWG AutoCAD lub AutoCAD LT w układzie 65,
   h) wykonanie inwentaryzacji przebiegu sieci gazowej musi być potwierdzone na mapach papierowych przez terenowy Ośrodek Dokumentacji Geodezyjnej i Kartograficznej,
   i) mapy papierowe muszą zawierać zaznaczenie urządzenia podziemnego wraz z opisem rzędnych.

8. Informujemy, że niniejsze uzgodnienie traci ważność po upływie dwóch lat, licząc od daty wydania, zgodnie z Dz. U. nr 89 poz. 414 z dnia 07.07.1994 r. – Prawo Budowlane.

Załączniki:
1 komplet planów

Do wiadomości:
Terenowa Jednostka Eksploatacji w Szczecinie

Z-CA DYREKTORA
ds. Technicznych
Wojciech Łojewski

LEGENDA:

PROJEKTOWANA SIEĆ WODOIĄGOWA

ISTNIEJĄCY GAZOCIĄG

GRANICE DZIAŁEK

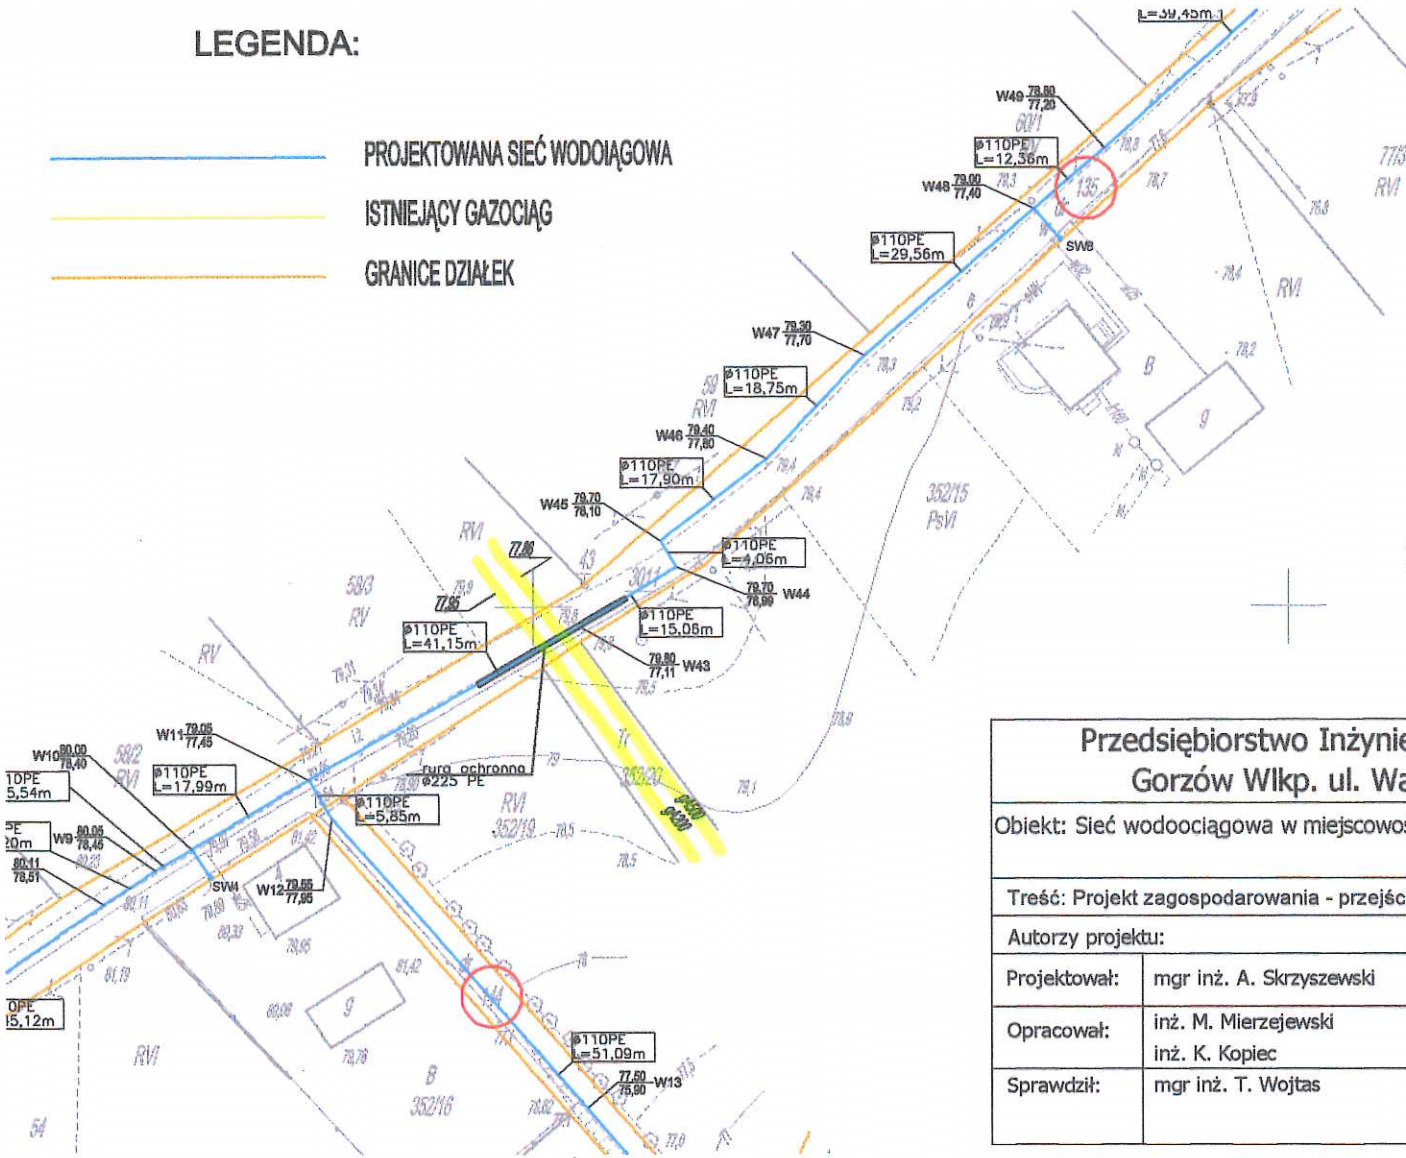

Operator Gazociągów Przesyłowych
GAZ-SYSTEM S.A.
Oddział w Poznaniu
61-859 Poznań, ul. Grobla 15
Na podstawie przedłożonych planów stwierdza się kolizję projektowanych obiektów z istniejącą siecią gazową wysokiego ciśnienia.
Uwagi w uzgodnieniu nr. 301/Vw/c/09
Data 18.09.09 Uzgodnił Dział Techniczny
Specjalista ds. Technicznych
UZGODNIENIE WAŻNE 2 LATA
Janina Kubiak

Przedsiębiorstwo Inżynierii Sanitarnej Gorzów Wlkp. ul. Warskiego 69			KRENON	
Obiekt: Sieć wodociągowa w miejscowości Moczydło.				
Treść: Projekt zagospodarowania - przejście pod gazociągiem w/c dz. nr 135				Skala: 1:1000
Autorzy projektu:		Nr uprawnień:	Podpis:	Data:
Projektował:	mgr inż. A. Skrzyszewski	170/76/Gw w specjalności sanitarnej bez ograniczeń		sierpień 2009
Opracował:	inż. M. Mierzejewski inż. K. Kopiec			
Sprawdził:	mgr inż. T. Wojtas	31/2000/Gw w specjalności sanitarnej bez ograniczeń		

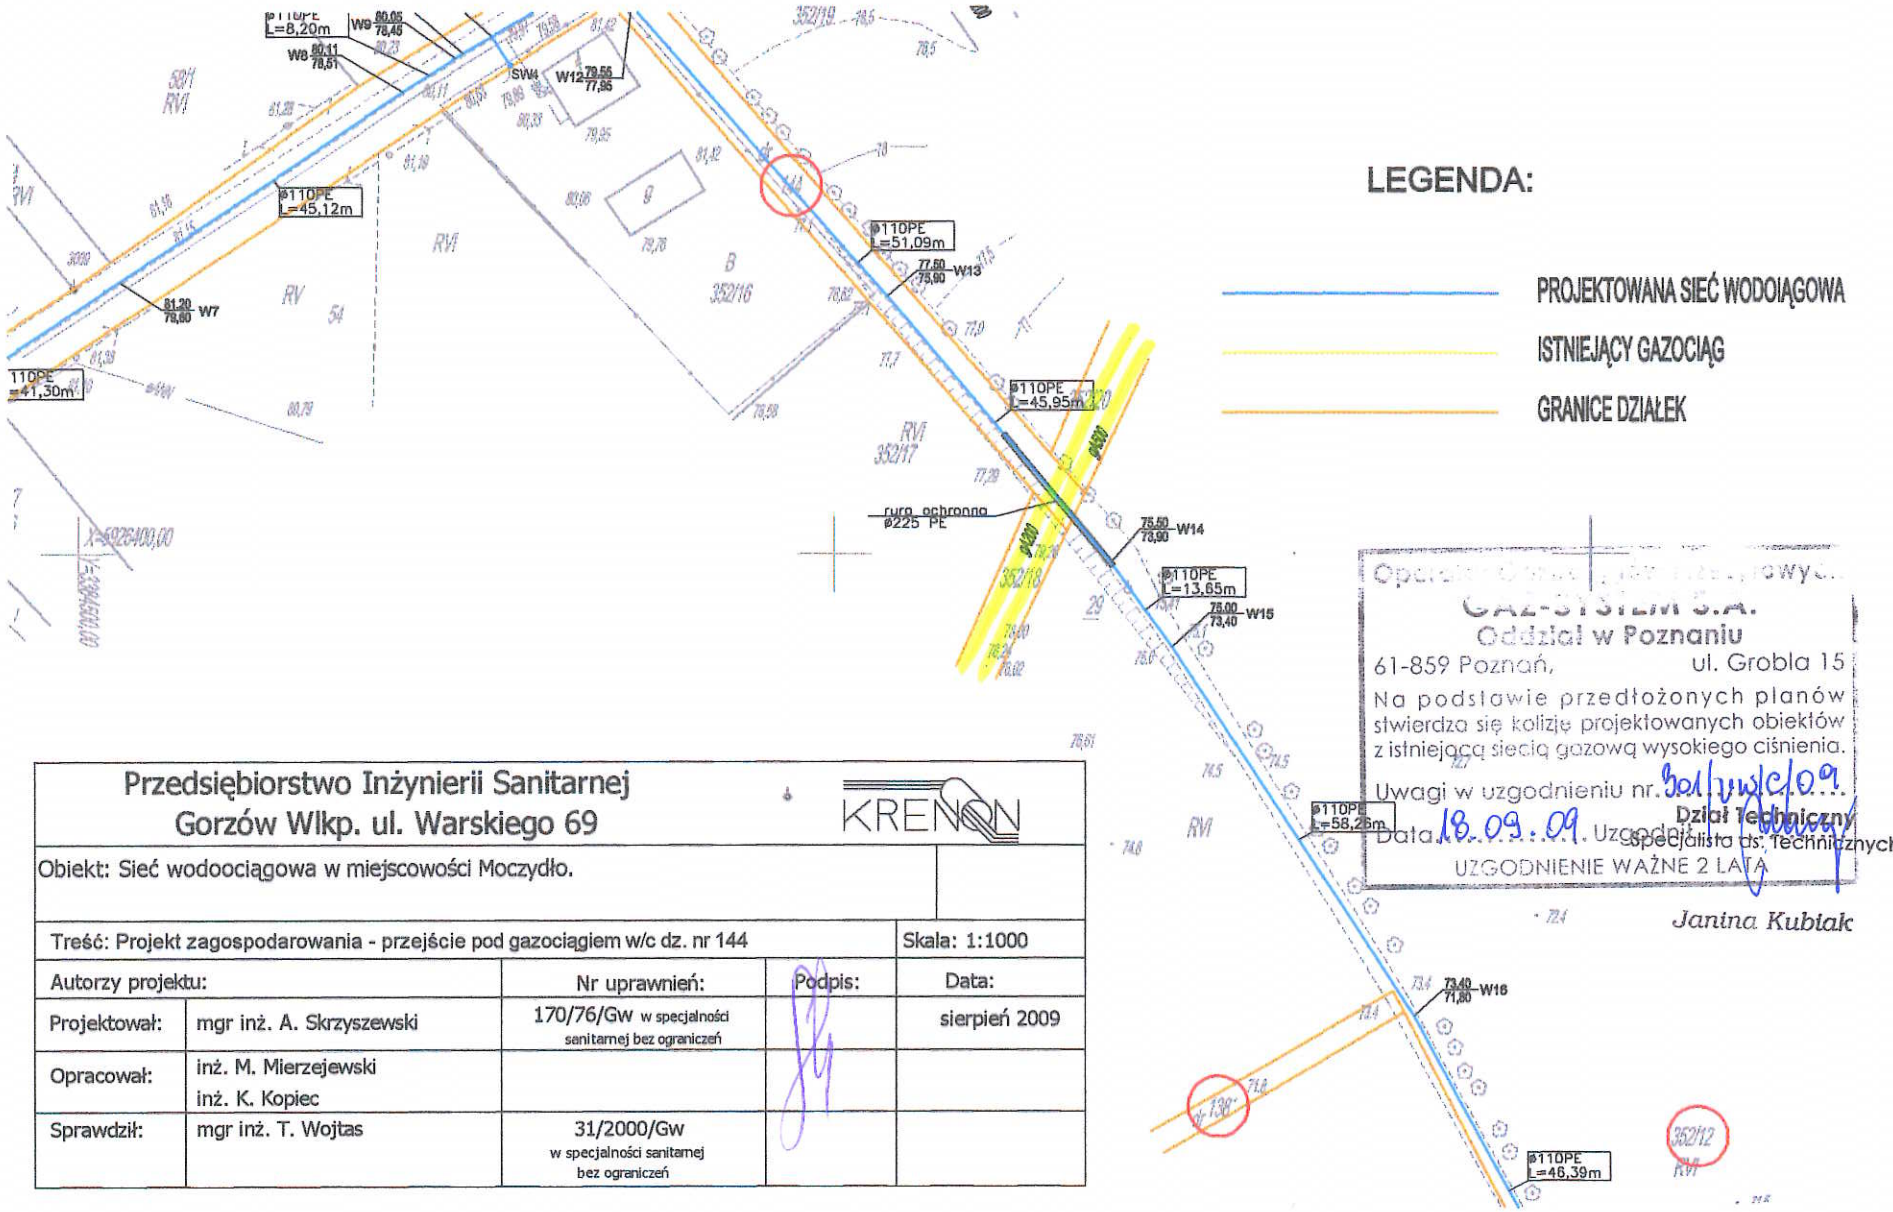

GAZ-SYSTEM S.A.
Oddział w Poznaniu
61-859 Poznań, ul. Grobla 15
Na podstawie przedłożonych planów stwierdza się kolizję projektowanych obiektów z istniejącą siecią gazową wysokiego ciśnienia.
Uwagi w uzgodnieniu nr. 301/WUC/09
Data 18.09.09 Uzgodnił
Dział Techniczny
specjalista ds. technicznych
UZGODNIENIE WAŻNE 2 LATA
Janina Kubiak

Przedsiębiorstwo Inżynierii Sanitarnej Gorzów Wlkp. ul. Warskiego 69		KRENON		
Obiekt: Sieć wodoociągowa w miejscowości Moczydło.				
Treść: Projekt zagospodarowania - przejście pod gazociągiem w/c dz. nr 144				Skala: 1:1000
Autorzy projektu:		Nr uprawnień:	Podpis:	Data:
Projektował:	mgr inż. A. Skrzyszewski	170/76/Gw w specjalności sanitarnej bez ograniczeń		sierpień 2009
Opracował:	inż. M. Mierzejewski inż. K. Kopiec			
Sprawdził:	mgr inż. T. Wojtas	31/2000/Gw w specjalności sanitarnej bez ograniczeń		

kabel anodowy

uzwojenie anodowe

kabel do stacji SOK

nn zasilający stację SOK

kabel anodowy

skrzyżowanie wodociąg - kabel

Operator Gazociągów Przesyłowych
GAZ-SYSTEM S.A.
Oddział w Poznaniu
61-859 Poznań, ul. Grobla 15

Na podstawie przedłożonych planów stwierdza się kolizję projektowanych obiektów z istniejącą siecią gazową wysokiego ciśnienia.

Uwagi w uzgodnieniu nr. 301/W/G/09

Data 18.03.09 Uzgodnił specjalista ds. Technicznych

UZGODNIENIE WAŻNE 2 LATA

Dział Techniczny

Janina Kubiak